

Date de la convocation	25 avril 2024
Membres en exercice	18
Présents	14
Représentés	2

BUREAU SYNDICAL – Extrait du procès-verbal de la séance du 2 mai 2024

n°D20240502 -06

Objet : Transfert à Réseau31 des ouvrages eaux usées du lotissement Le Coteau du Pastelier à Nailloux

Vu le Code Général des Collectivités Territoriales ;

Vu les statuts du Syndicat Mixte de l'Eau et de l'Assainissement de Haute-Garonne dénommé Réseau31 ;

Vu la délibération du Conseil syndical de Réseau31 portant délégations de compétences au Président et au Bureau syndical en date du 18 octobre 2021 ;

Considérant le point B3.5 des délégations de compétences consenties au Bureau de Réseau31 ;

Considérant que La SAS MIDI HABITAT FONCIER représentée par son Directeur Général M. Christian NOAILHAC sollicite le transfert amiable dans le domaine public des ouvrages d'assainissement des eaux usées du lotissement le Coteau du Pastelier à Nailloux ;

Considérant que les ouvrages correspondant à ce transfert sont constitués d'un réseau d'assainissement collectif des Eaux Usées d'une longueur de 3198 ml avec des conduites :

- 432 ml de conduites de collecte en PVC diamètre 160 mm,
- 1503 ml de conduites de collecte en PVC diamètre 200 mm,
- 1263 ml de conduite de collecte en PVC diamètre 300 mm,
- 67 regards de branchement pour 67 lots,
- 60 regards de visite ;

Considérant que tous les documents nécessaires pour ce transfert, avec les plans de récolement des ouvrages d'assainissement des eaux usées et d'eaux pluviales, les rapports d'inspection télévisée et les tests d'étanchéité effectués, sont joints à la convention et qu'ils sont tous conformes ;

Considérant que les travaux ont été réalisés dans les règles de l'art et les prescriptions techniques de Réseau31 avec l'établissement par Réseau31 d'un procès-verbal de réception des ouvrages ;

Vu le rapport et sur la proposition du Rapporteur,

Décide

Article 1 : d'approuver le transfert à titre gratuit des ouvrages d'assainissement des eaux usées du lotissement « Le Coteau du Pastelier » à Nailloux, tous les frais relatifs à ce transfert étant à la charge du demandeur ;

Article 2 : d'autoriser le Président à signer tous les documents relatifs au transfert et notamment la convention fixant les conditions de la rétrocession et l'acte notarié pour parfaire le transfert à intervenir.

Résultat du vote	Pour	16	Abstention	0
	Contre	0	Ne prend pas part au vote	0

Sébastien VINCINI
Président



Annexe(s) : Convention

SYNCIDAT MIXTE DE L'EAU ET DE L'ASSAINISSEMENT
DE HAUTE-GARONNE

Lotissement

« Nailloux (31560) – Lotissement Le Coteau du Pastelier »

*

* *

Convention de transfert dans le domaine public
des ouvrages d'assainissement collectif des Eaux Usées

Entre les soussignés :

le Syndicat Mixte de l'Eau et de l'Assainissement de Haute-Garonne dénommé Réseau31, représenté par Monsieur Sébastien VINCINI, Président, habilité à signer la présente convention suivant la délibération du Bureau Syndical en date du, transmise au contrôle de légalité le et publiée le d'une part ;

et

Monsieur Christian NOAILHAC, Directeur Général de la SAS MIDI HABITAT FONCIER, ci-après désigné « Demandeur », d'autre part ;

il a été convenu ce qui suit :

ARTICLE 1 - OBJET DE LA CONVENTION

La présente convention a pour objet de définir les modalités et conditions de transfert à Réseau31, à titre gratuit, des ouvrages d'assainissement collectif des Eaux Usées du lotissement dénommé : « Le Coteau du Pastelier » sis à NAILLOUX (31560).

Cette convention est conclue amiablement.

ARTICLE 2 – DESCRIPTION DES OUVRAGES

Le réseau d'assainissement collectif des Eaux Usées d'une longueur de 3198 ml est constitué de :

- 432 ml de conduites de collecte en PVC diamètre 160 mm,
- 1503 ml de conduites de collecte en PVC diamètre 200 mm,
- 1263 ml de conduite de collecte en PVC diamètre 300 mm,
- 67 regards de branchement pour 67 lots,
- 60 regards de visite,

A ce titre, les ouvrages sont des biens immeubles.

La détermination précise des ouvrages est donnée par l'inventaire détaillé dressé contradictoirement comportant l'état des lieux tel qu'issu des contrôles et tests de conformité (annexe 1).

Les plans de récolement des ouvrages sont joints en (annexe 2).



ARTICLE 3 – SITUATION CADASTRALE DES OUVRAGES

L'ensemble du réseau transféré est situé sur les parties communes du lotissement (chaussées, trottoirs, espaces verts) faisant l'objet d'une rétrocession à la commune de Nailloux.

Elle est constituée des parcelles désignées ci-dessous :

Sectionn°.....	Affectation	Longueur (ml)	Superficie (m ²)
Section C n° 1601 et 1524	Eaux usées	3 198 ml	Superficie 9 ha 4 a 84 ca

ARTICLE 4 – VALORISATION FINANCIERE DU TRANSFERT DES OUVRAGES

Le transfert est réalisé à titre gratuit cependant le Demandeur fournit (**annexe 3**) un état récapitulatif des montants de travaux réalisés afin que Réseau31 puisse intégrer comptablement ces immobilisations.

ARTICLE 5 – CONFORMITE DES OUVRAGES

Les rapports et les tests ayant établi la conformité des ouvrages avec la réglementation en vigueur, dont les prescriptions techniques édictées par Réseau31, sont joints en (**annexe 4**).

ARTICLE 6 – FRAIS LIES AU TRANSFERT

L'ensemble des frais inhérent à la demande de transfert des ouvrages est intégralement à la charge du Demandeur dont éventuellement (liste non exhaustive) :

- la production de documentations statutaires (K-bis, etc.),
- la production de documentations foncières (état hypothécaire, extrait cadastral, etc.),
- la production des contrôles et tests de conformité y compris en régie,
- les documents d'arpentage et les plans de parcelle à céder établis par géomètre,
- l'acte notarié de transfert, la servitude d'occupation, si besoin, et leurs publications.

Réseau31 facturera au Demandeur les frais qu'il aurait éventuellement couverts.

ARTICLE 7 – DECLARATIONS DU DEMANDEUR

Le demandeur déclare en pleine connaissance :

- que les ouvrages transférés sont purgés de tous vices,
- renoncer aux éventuels droits qui peuvent grever les ouvrages notamment au regard des règles de droit privé propre aux lotissements (statuts de l'association, cahier des charges du lotissement, etc.)

ARTICLE 8 – PERFECTION DU TRANSFERT DES OUVRAGES

La délibération du Bureau Syndical de Réseau31 n° du , par laquelle l'offre du Demandeur est acceptée, détermine la formation d'une convention entre les parties et, en ce sens, est créatrice de droit.

Pour autant, le transfert de propriété des ouvrages n'interviendra qu'à la date de publication de l'acte notarié de transfert au service de publicité foncière afin qu'il soit pleinement opposable aux tiers.

Dans le cas d'ouvrages situés sous un foncier de nature privée, l'acte de transfert sera doublé d'une constitution de servitude à titre gratuit.

ARTICLE 9 – INSERTION DANS L'ACTE NOTARIE

La présente convention et ses annexes feront partie intégrante de l'acte notarié

Fait à TOULOUSE, le

Pour le SMEA 31

Pour le Demandeur

Sébastien VINCINI

Christian NOAILHAC

Président du Syndicat Mixte de l'Eau
et de l'Assainissement de Haute-Garonne

Directeur Général SAS MIDI HABITAT FONCIER

Envoyé en préfecture le 06/05/2024

Reçu en préfecture le 06/05/2024

Publié le 06/05/2024



ID : 031-200023596-20240502-BS_20240502_06-DE

ANNEXES

	RAPPORT D'INSPECTION TELEVEE		PAGE : 1/151 RAPPORT : ITV2022-073EU
	Chantier : NAILLOUX LE COTEAU DU PASTELIER	Client : GTPL 15 CHEMIN DE SIGNALIS FLOURENS	

ITV2022-073EU

INSPECTION VIDEO

Chantier :
NAILLOUX

Réseaux :
Eaux Usées

Début des travaux : 17/10/2022
 Fin des travaux : 24/11/2022

Rédaction : M.PALOS Q Date : 24/11/2022 Visa :	Vérification : Mme.POPOV Date : 24/11/2022 Visa :	Validation : Mme.POPOV Date : 24/11/2022 Visa :
--	---	---


Rapport réalisé avec RAP-VIII, logiciel conçu par ROV Développement

	Chantier : NAILLOUX Rue Charles Baudelaire	Envoyé en préfecture le 06/05/2024 Reçu en préfecture le 06/05/2024 Publié le 06/05/2024 ID : 031-200023596-20240502-BS_20240502_06-DE	PAGE : 3/151 RAPPORT : ITV2022-073EU OPERATEUR : M.Palos Q
	Type : (ACK) Eaux usées (A)	Longueur du tronçon : 7.00 ml	Section : (ACB) 200 mm
Date du chantier : (ABF) 19/10/2022	Longueur inspectée : 7.00 ml	Matériau : (ACD) PVC-U (AX)	Sens de l'inspection : (AAK) REU5 vers REU5 (B)

DISTANCE : 0.00 m de REU5

PHOTO : 35



OBSERVATIONS :
Noeud de départ : regard de visite (Ref : REU5)

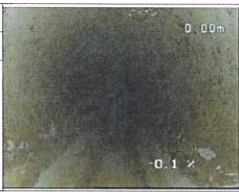

DISTANCE : 7.00 m de REU5


PHOTOS : 36, 37

OBSERVATIONS :
Noeud d'arrivée : regard de visite (Ref : REU9)

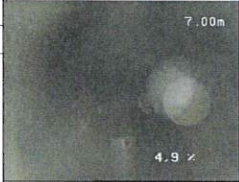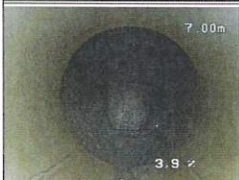Rapport réalisé avec RAP-VIII, logiciel conçu par ROV Développement

	Chantier : NAILLOUX Rue Charles Baudelaire	PAGE : 2/151 RAPPORT : ITV2022-073EU OPERATEUR : M.Palos Q		
	Type : (ACK) Eaux usées (A)	Longueur du tronçon : 7.00 ml	Section : (ACB) 200 mm	Sens de fécoulement : REU9 vers REU5
Date du chantier : (ABF) 19/10/2022	Longueur inspectée : 7.00 ml	Matériau : (ACD) PVC-U (AX)	Sens de l'inspection : (AAK) REU5 vers REU5 (A)	

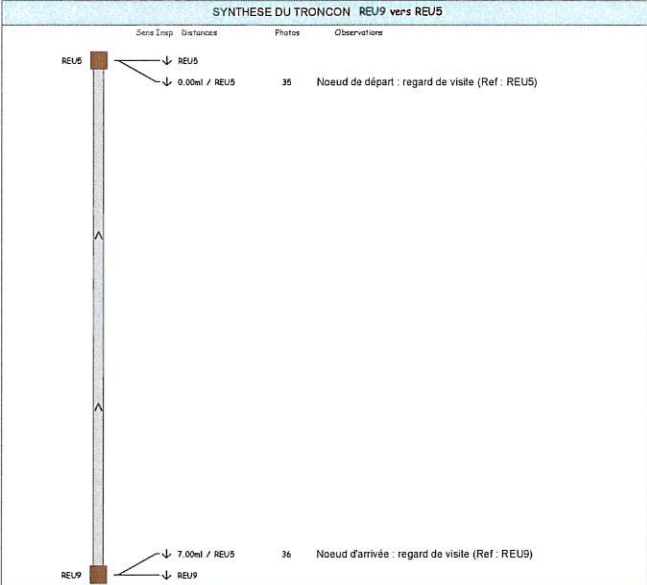

OBSERVATIONS GENERALES DU TRONCON


--

CONDITIONS GENERALES DE L'INSPECTION

Curage(ACM) : OUI (A)	Surface(AAL) : Route (A)	(ABE) : Inspection par télécaméra (B)
Obturation(ADC) : NON (A)	Type(ACJ) : Gravitaire (A)	
RV : REU5	Profondeur : Cunette refermée : Non	Echelons : Branchements : 0
RV : REU5	Profondeur : 2.27 Cunette refermée : Non	Echelons : Branchements : 0
	Dimension regard : 1000	Infiltration regard : Non
	Dimension regard : 1000	Infiltration regard : Non

Rapport réalisé avec RAP-VIII, logiciel conçu par ROV Développement

	Chantier : NAILLOUX Rue Charles Baudelaire	PAGE : 4/151 RAPPORT : ITV2022-073EU OPERATEUR : M.Palos Q		
	Type : (ACK) Eaux usées (A)	Longueur du tronçon : 51.50 ml	Section : (ACB) 200 mm	Sens de fécoulement : REU5 vers REU5
Date du chantier : (ABF) 17/10/2022	Longueur inspectée : 51.50 ml	Matériau : (ACD) PVC-U (AX)	Sens de l'inspection : (AAK) REU5 vers REU5 (B)	

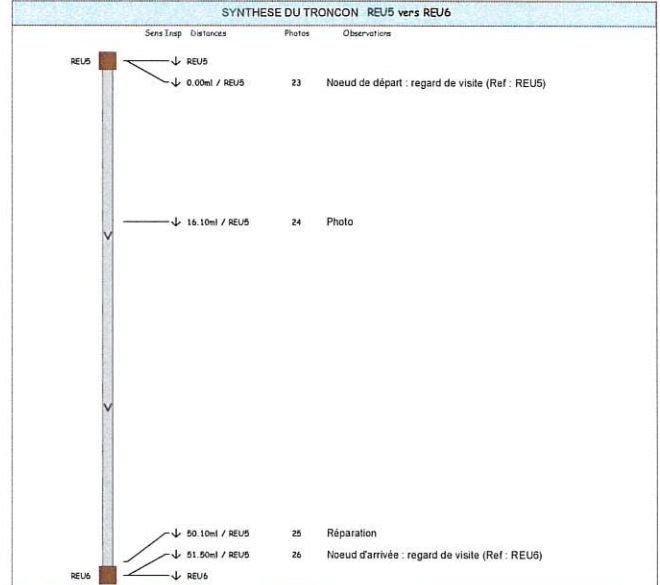

OBSERVATIONS GENERALES DU TRONCON

--

CONDITIONS GENERALES DE L'INSPECTION

Curage(ACM) : OUI (A)	Surface(AAL) : Route (A)	(ABE) : Inspection par télécaméra (B)
Obturation(ADC) : NON (A)	Type(ACJ) : Gravitaire (A)	
RV : REU5	Profondeur : 2.27 Cunette refermée : Non	Echelons : Branchements : 0
RV : REU6	Profondeur : 2.07 Cunette refermée : Non	Echelons : Branchements : 0
	Dimension regard : 1000	Infiltration regard : Non
	Dimension regard : 1000	Infiltration regard : Non





Rapport réalisé avec RAP-VIII, logiciel conçu par ROV Développement

Envoyé en préfecture le 06/05/2024




Reçu en préfecture le 06/05/2024

Publié le 06/05/2024

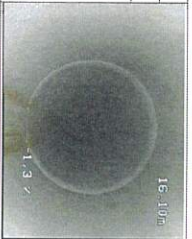


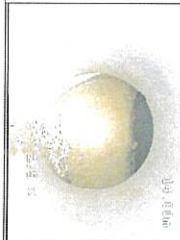
ID : 031-200023596-20240502-BS_20240502_06-DE



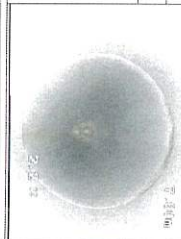








ELIT		Chantier : MAILLOUX Rue Charles Baudelaire		PAGE : 9151 RAPPORT : ITV2022-073EU OPERATEUR : M.Palos Q	
Type : (ACK) Eaux usées (A) 17/10/2022	Longueur du tronçon : 8.00 ml Longueur inspectée : 8.00 ml	Section : (ACB) 200 mm Matériau : (ACD) PVC-U (AX)	Sens de l'écoulement : REU5 vers REU7 Sens de l'inspection : (AAK) REU5 vers REU7 (B)		
SYNTHESE DU TRONCON : REU5 vers REU7					
Photos Observations					
28 Nœud de départ : regard de visite (Ref : REU5)					
OBSERVATIONS GENERALES DU TRONCON					
CONDITIONS GENERALES DE L'INSPECTION					
Cunette(ACM) : OUI (A)		Surface(AAU) : Route (A)		(ABE) : Inspection par télécaméra (B)	
Circulation(ACC) : NON (A)		Type(ACJ) : Gravillats (A)			
RV : REU5	Profondeur : 2.07	Echelons : 0	Cunette reformée : Non	Branchements : 0	Infiltration regard : Non
RV : REU7	Profondeur : 0	Echelons : 0	Cunette reformée : Non	Branchements : 0	Infiltration regard : Non
Rapport réalisé avec RAB-VIII, logiciel conçu par ROV Développement					

ELIT		Chantier : MAILLOUX Rue Charles Baudelaire		PAGE : 11151 RAPPORT : ITV2022-073EU OPERATEUR : M.Frélon	
Type : (ACK) Eaux usées (A) 04/11/2022	Longueur du tronçon : 15.00 ml Longueur inspectée : 15.00 ml	Section : (ACB) 200 mm Matériau : (ACD) PVC-U (AX)	Sens de l'écoulement : BEU1 vers BEU2 Sens de l'inspection : (AAK) BEU2 vers BEU1 (A)		
SYNTHESE DU TRONCON : BEU1 vers BEU2					
Photos Observations					
232 Nœud de départ : regard de visite (Ref : BEU2)					
OBSERVATIONS GENERALES DU TRONCON					
CONDITIONS GENERALES DE L'INSPECTION					
Cunette(ACM) : OUI (A)		Surface(AAU) : Trottoir (B)		(ABE) : Inspection par télécaméra (B)	
Circulation(ACC) : NON (A)		Type(ACJ) : Gravillats (A)			
RV : BEU1	Profondeur : 1.34	Echelons : 0	Cunette reformée : Non	Branchements : 0	Infiltration regard : Non
RV : BEU2	Profondeur : 0.92	Echelons : 0	Cunette reformée : Non	Branchements : 0	Infiltration regard : Non
Rapport réalisé avec RAB-VIII, logiciel conçu par ROV Développement					

ELIT		Chantier : MAILLOUX Rue Charles Baudelaire		PAGE : 10151 RAPPORT : ITV2022-073EU OPERATEUR : M.Palos Q	
Type : (ACK) Eaux usées (A) 17/10/2022	Longueur du tronçon : 8.00 ml Longueur inspectée : 8.00 ml	Section : (ACB) 200 mm Matériau : (ACD) PVC-U (AX)	Sens de l'écoulement : REU5 vers REU7 Sens de l'inspection : (AAK) REU5 vers REU7 (A)		
SYNTHESE DU TRONCON : REU5 vers REU7					
Photos Observations					
29 Nœud d'arrivée : regard de visite (Ref : REU7)					
OBSERVATIONS GENERALES DU TRONCON					
CONDITIONS GENERALES DE L'INSPECTION					
Cunette(ACM) : OUI (A)		Surface(AAU) : Route (A)		(ABE) : Inspection par télécaméra (B)	
Circulation(ACC) : NON (A)		Type(ACJ) : Gravillats (A)			
RV : REU5	Profondeur : 2.07	Echelons : 0	Cunette reformée : Non	Branchements : 0	Infiltration regard : Non
RV : REU7	Profondeur : 0	Echelons : 0	Cunette reformée : Non	Branchements : 0	Infiltration regard : Non
Rapport réalisé avec RAB-VIII, logiciel conçu par ROV Développement					

ELIT		Chantier : MAILLOUX Rue Charles Baudelaire		PAGE : 12151 RAPPORT : ITV2022-073EU OPERATEUR : M.Frélon	
Type : (ACK) Eaux usées (A) 04/11/2022	Longueur du tronçon : 15.00 ml Longueur inspectée : 15.00 ml	Section : (ACB) 200 mm Matériau : (ACD) PVC-U (AX)	Sens de l'écoulement : BEU1 vers BEU2 Sens de l'inspection : (AAK) BEU2 vers BEU1 (B)		
SYNTHESE DU TRONCON : BEU1 vers BEU2					
Photos Observations					
253 Nœud d'arrivée : regard de visite (Ref : BEU1)					
OBSERVATIONS GENERALES DU TRONCON					
CONDITIONS GENERALES DE L'INSPECTION					
Cunette(ACM) : OUI (A)		Surface(AAU) : Trottoir (B)		(ABE) : Inspection par télécaméra (B)	
Circulation(ACC) : NON (A)		Type(ACJ) : Gravillats (A)			
RV : BEU1	Profondeur : 1.34	Echelons : 0	Cunette reformée : Non	Branchements : 0	Infiltration regard : Non
RV : BEU2	Profondeur : 0.92	Echelons : 0	Cunette reformée : Non	Branchements : 0	Infiltration regard : Non
Rapport réalisé avec RAB-VIII, logiciel conçu par ROV Développement					

Envoyé en préfecture le 06/05/2024
 Reçu en préfecture le 06/05/2024
 Publié le 06/05/2024
 ID : 031-200023596-20240502-BS_20240502_06-DE



ELIT		Chantier : NAILLOUX Rue Charles Baudelaire	PAGE : 13/151 RAPPORT : ITV2022-073EU OPERATEUR : M.Frèron
Type : (ACK) Eaux usées (A)	Longueur du tronçon : 3.50 ml	Section : (ACB) 200 mm	Sens de l'écoulement : BEU2 vers BEU3
Date du chantier : (ABF) 04/11/2022	Longueur inspectée : 3.50 ml	Matériau : (ACD) PVC-U (AX)	Sens de l'inspection : (AAK) BEU3 vers BEU2 (A)

SYNTHESE DU TRONCON BEU2 vers BEU3

Sens Insp Distances Photos Observations

BEU3
↓ BEU3
↓ 0.00ml / BEU3 249 Noeud de départ : regard de visite (Ref : BEU3)

BEU2
↓ 3.50ml / BEU3 250 Noeud d'arrivée : regard de visite (Ref : BEU2)

OBSERVATIONS GENERALES DU TRONCON

CONDITIONS GENERALES DE L'INSPECTION

Curage(ACM) : OUI (A)	Surface(AAL) : Trottoir (B)	(ABE) : Inspection par télécaméra (B)
Obturation(ADC) : NON (A)	Type(ACJ) : Graviolaire (A)	

RV : BEU2	Profondeur : 0.92	Echelons : 0	Dimension regard : 315
	Cunette refermée : Non	Branchements : 0	Infiltration regard : Non
RV : BEU3	Profondeur : 1.05	Echelons : 0	Dimension regard : 315
	Cunette refermée : Non	Branchements : 0	Infiltration regard : Non

Rapport réalisé avec RAP-VIII, logiciel conçu par ROV Développement

ELIT		Chantier : NAILLOUX Rue Charles Baudelaire	PAGE 14/151 RAPPORT : ITV2022-073EU OPERATEUR : M.Frèron
Type : (ACK) Eaux usées (A)	Longueur du tronçon : 14.00 ml	Section : (ACB) 200 mm	Sens de l'écoulement : BEU3 vers REU2
Date du chantier : (ABF) 04/11/2022	Longueur inspectée : 14.00 ml	Matériau : (ACD) PVC-U (AX)	Sens de l'inspection : (AAK) REU2 vers BEU3 (A)

SYNTHESE DU TRONCON BEU3 vers REU2

Sens Insp Distances Photos Observations

REU2
↓ REU2
↓ 0.00ml / REU2 246 Noeud de départ : regard de visite (Ref : REU2)

BEU3
↓ 14.00ml / REU2 247 Noeud d'arrivée : regard de visite (Ref : BEU3)

OBSERVATIONS GENERALES DU TRONCON

CONDITIONS GENERALES DE L'INSPECTION

Curage(ACM) : OUI (A)	Surface(AAL) : Trottoir (B)	(ABE) : Inspection par télécaméra (B)
Obturation(ADC) : NON (A)	Type(ACJ) : Graviolaire (A)	

RV : BEU3	Profondeur : 1.05	Echelons : 0	Dimension regard : 315
	Cunette refermée : Non	Branchements : 0	Infiltration regard : Non
RV : REU2	Profondeur : 1.54	Echelons : 0	Dimension regard : 600
	Cunette refermée : Non	Branchements : 0	Infiltration regard : Non

Rapport réalisé avec RAP-VIII, logiciel conçu par ROV Développement

ELIT		Chantier : NAILLOUX Rue Charles Baudelaire	PAGE : 14/151 RAPPORT : ITV2022-073EU OPERATEUR : M.Frèron
Type : (ACK) Eaux usées (A)	Longueur du tronçon : 3.50 ml	Section : (ACB) 200 mm	Sens de l'écoulement : BEU2 vers BEU3
Date du chantier : (ABF) 04/11/2022	Longueur inspectée : 3.50 ml	Matériau : (ACD) PVC-U (AX)	Sens de l'inspection : (AAK) BEU3 vers BEU2 (B)

DISTANCE : 0.00 m de BEU3

OBSERVATIONS : PHOTO : 249
Noeud de départ : regard de visite (Ref : BEU3)

Code	Caractérisation	Quantification	Emplacement	Assemb.Continu
BCE	A	BEU3		

DISTANCE : 3.50 m de BEU3

OBSERVATIONS : PHOTOS : 250, 251
Noeud d'arrivée : regard de visite (Ref : BEU2)

Code	Caractérisation	Quantification	Emplacement	Assemb.Continu
BCE	A	BEU2		

Rapport réalisé avec RAP-VIII, logiciel conçu par ROV Développement

ELIT		Chantier : NAILLOUX Rue Charles Baudelaire	PAGE : 16/151 RAPPORT : ITV2022-073EU OPERATEUR : M.Frèron
Type : (ACK) Eaux usées (A)	Longueur du tronçon : 14.00 ml	Section : (ACB) 200 mm	Sens de l'écoulement : BEU3 vers REU2
Date du chantier : (ABF) 04/11/2022	Longueur inspectée : 14.00 ml	Matériau : (ACD) PVC-U (AX)	Sens de l'inspection : (AAK) REU2 vers BEU3 (B)

DISTANCE : 0.00 m de REU2

OBSERVATIONS : PHOTO : 246
Noeud de départ : regard de visite (Ref : REU2)

Code	Caractérisation	Quantification	Emplacement	Assemb.Continu
BCE	A	REU2		

DISTANCE : 14.00 m de REU2

OBSERVATIONS : PHOTOS : 247, 248
Noeud d'arrivée : regard de visite (Ref : BEU3)

Code	Caractérisation	Quantification	Emplacement	Assemb.Continu
BCE	A	BEU3		


Rapport réalisé avec RAP-VIII, logiciel conçu par ROV Développement

Envoyé en préfecture le 06/05/2024

Reçu en préfecture le 06/05/2024

Publié le 06/05/2024

ID : 031-200023596-20240502-BS-20240502_06-DE




Page : 17/151
 RAPPORT : ITV2022-073EU
 OPERATEUR : M.Palos O

Chantier : MALLIOUX Rue Charles Baudelaire	Section : (ACB) 200 mm	Sens de recouvrement : REU2 vers REU1
Type : (ACN) Eaux usées (A)	Matériau : (ACD) PVC-U (AX)	Sens de inspection : (AKX) REU1 vers REU2 (A)
Longueur du tronçon : 4,00 m	Longueur inspectée : 4,00 m	
Date du chantier : (ABF) 17/10/2022		

SYNTHESE DU TRONCON REU2 vers REU1

Sens 1:rg

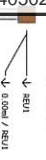

REU1 → 0,00m / REU1

13

Noeud de départ : regard de visite (Ref : REU1)


Observations

14 Noeud de départ : regard de visite (Ref : REU2)

Observations générales du tronçon

CONDITIONS GENERALES DE L'INSPECTION

Compte(ACh) : (AU/A)	Surface(AU) : Route (A)	(ABE) : Inspection par télémétrie (B)
Chémin(ACh) : (NCh/A)	Type(ACh) : Granulaire (A)	
R/V : REU2	Profondeur : 1,54	Echillons : Canalis refaite : Non Banchements : 0
R/V : REU1	Profondeur : 1,48	Echillons : Canalis refaite : Non Banchements : 0
		Dimension regard : 600 Infiltration regard : Non Dimension regard : 1000 Infiltration regard : Non




Page : 18/151
 RAPPORT : ITV2022-073EU
 OPERATEUR : M.Palos O




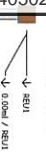











Code	Caractérisation	Quantification	Equipement	Assessment	Commentaire
BCE	A	REU2			

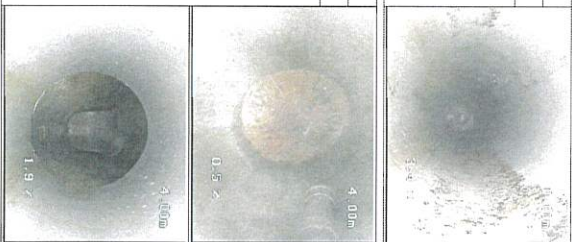




Page : 19/151
 RAPPORT : ITV2022-073EU
 OPERATEUR : M.Palos O

Chantier : MALLIOUX Rue Charles Baudelaire	Section : (ACB) 160 mm	Sens de recouvrement : REU3 vers REU1
Type : (ACN) Eaux usées (A)	Matériau : (ACD) PVC-U (AX)	Sens de inspection : (AKX) REU1 vers REU3 (A)
Longueur du tronçon : 7,50 m	Longueur inspectée : 7,50 m	
Date du chantier : (ABF) 17/10/2022		

SYNTHESE DU TRONCON REU3 vers REU1

Sens 1:rg



REU1 → 0,00m / REU1

16

Noeud de départ : regard de visite (Ref : REU1)

Observations

17 Noeud de départ : regard de visite (Ref : REU3)

Observations générales du tronçon

CONDITIONS GENERALES DE L'INSPECTION

Compte(ACh) : (AU/A)	Surface(AU) : Route (A)	(ABE) : Inspection par télémétrie (B)
Chémin(ACh) : (NCh/A)	Type(ACh) : Granulaire (A)	
R/V : REU3	Profondeur : 1,46	Echillons : Canalis refaite : Non Banchements : 0
R/V : REU1	Profondeur : 1,46	Echillons : Canalis refaite : Non Banchements : 0
		Dimension regard : Infiltration regard : Non Dimension regard : 1000 Infiltration regard : Non

Code	Caractérisation	Quantification	Equipement	Assessment	Commentaire
BCE	A	REU3			



ELIT		Chantier : NAILLOUX Rue Charles Baudelaire		PAGE : 21/151 RAPPORT : ITV2022-073EU OPERATEUR : M.Palos Q	
Type : (ACK) Eaux usées (A)	Longueur du tronçon : 35.00 ml	Section : (ACB) 200 mm	Sens de l'écoulement : REU1 vers REU4		
Date du chantier : (ABF) 17/10/2022	Longueur inspectée : 35.00 ml	Matériau : (ACD) PVC-U (AX)	Sens de l'inspection : (AAK) REU1 vers REU4 (B)		

SYNTHESE DU TRONCON REU1 vers REU4

Sens Insp	Distances	Photos	Observations
↓	0.00ml / REU1	19	Noeud de départ : regard de visite (Ref : REU1)
↓	11.30ml / REU1	20	Photo
↓	35.00ml / REU1	21	Noeud d'arrivée : regard de visite (Ref : REU4)

OBSERVATIONS GENERALES DU TRONCON

CONDITIONS GENERALES DE L'INSPECTION

Curage(ACM) : OUI (A)	Surface(AAL) : Propriété bâtie (F)	(ABE) : Inspection par télécamera (B)
Obturation(ADC) : NON (A)	Type(ACJ) : Gravitaire (A)	

RV : REU1	Profondeur : 1.48	Echelons :	Dimension regard : 1000
	Cunette refermée : Non	Branchements : 0	Infiltration regard : Non
RV : REU4	Profondeur : 2.13	Echelons :	Dimension regard : 1000
	Cunette refermée : Non	Branchements : 0	Infiltration regard : Non

Rapport réalisé avec RAP-VIII, logiciel conçu par ROV Développement

ELIT		Chantier : NAILLOUX Rue Charles Baudelaire		PAGE : 21/151 RAPPORT : ITV2022-073EU	
Type : (ACK) Eaux usées (A)	Longueur du tronçon : 1.50 ml	Section : (ACB) 160 mm	Sens de l'écoulement : BEU4 vers REU10		
Date du chantier : (ABF) 19/10/2022	Longueur inspectée : 1.50 ml	Matériau : (ACD) PVC-U (AX)	Sens de l'inspection : (AAK) REU10 vers BEU4 (A)		

SYNTHESE DU TRONCON BEU4 vers REU10

Sens Insp	Distances	Photos	Observations
↓	0.00ml / REU10	258	Noeud de départ : regard de visite (Ref : REU10)
↓	1.50ml / REU10	260	Noeud d'arrivée : regard de visite (Ref : BEU4)

OBSERVATIONS GENERALES DU TRONCON

CONDITIONS GENERALES DE L'INSPECTION

Curage(ACM) : OUI (A)	Surface(AAL) : Trottoir (B)	(ABE) : Inspection par télécamera (B)
Obturation(ADC) : NON (A)	Type(ACJ) : Gravitaire (A)	


RV : BEU4	Profondeur : 2.06	Echelons :	Dimension regard : 315
	Cunette refermée : Non	Branchements : 0	Infiltration regard : Non
RV : REU10	Profondeur : 0.86	Echelons :	Dimension regard : 600
	Cunette refermée : Non	Branchements : 0	Infiltration regard : Non

Rapport réalisé avec RAP-VIII, logiciel conçu par ROV Développement

ELIT		Chantier : NAILLOUX Rue Charles Baudelaire		PAGE : 22/151 RAPPORT : ITV2022-073EU OPERATEUR : M.Palos Q	
Type : (ACK) Eaux usées (A)	Longueur du tronçon : 35.00 ml	Section : (ACB) 200 mm	Sens de l'écoulement : REU1 vers REU4		
Date du chantier : (ABF) 17/10/2022	Longueur inspectée : 35.00 ml	Matériau : (ACD) PVC-U (AX)	Sens de l'inspection : (AAK) REU1 vers REU4 (A)		

DISTANCE : 0.00 m de REU1


OBSERVATIONS : PHOTO : 19
Noeud de départ : regard de visite (Ref : REU1)



Code	Caractérisation	Quantification	Emplacement	Assess	Contnu
BCD	A	REU1			

DISTANCE : 11.30 m de REU1


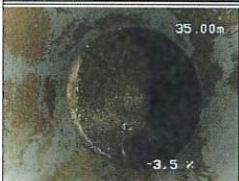
OBSERVATIONS : PHOTO : 20
Photo

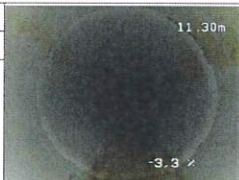

Code	Caractérisation	Quantification	Emplacement	Assess	Contnu
BDA					

DISTANCE : 35.00 m de REU1

OBSERVATIONS : PHOTOS : 21, 22
Noeud d'arrivée : regard de visite (Ref : REU4)


Code	Caractérisation	Quantification	Emplacement	Assess	Contnu
BCE	A	REU4			

Rapport réalisé avec RAP-VIII, logiciel conçu par ROV Développement

ELIT		Chantier : NAILLOUX Rue Charles Baudelaire		PAGE : 24/151 RAPPORT : ITV2022-073EU OPERATEUR : M.Palos Q	
Type : (ACK) Eaux usées (A)	Longueur du tronçon : 1.50 ml	Section : (ACB) 160 mm	Sens de l'écoulement : BEU4 vers REU10		
Date du chantier : (ABF) 19/10/2022	Longueur inspectée : 1.50 ml	Matériau : (ACD) PVC-U (AX)	Sens de l'inspection : (AAK) REU10 vers BEU4 (B)		

DISTANCE : 0.00 m de REU10


OBSERVATIONS : PHOTO : 258
Noeud de départ : regard de visite (Ref : REU10)



Code	Caractérisation	Quantification	Emplacement	Assess	Contnu
BCD	A	REU10			

DISTANCE : 1.50 m de REU10

OBSERVATIONS : PHOTO : 260
Noeud d'arrivée : regard de visite (Ref : BEU4)



Code	Caractérisation	Quantification	Emplacement	Assess	Contnu
BCE	A	BEU4			


Rapport réalisé avec RAP-VIII, logiciel conçu par ROV Développement

Envoyé en préfecture le 06/05/2024

Reçu en préfecture le 06/05/2024

Publié le 06/05/2024


ID : 031-200023596-20240502-BS-20240502_06-DE

		Chamber: MAILLOUX Rue Charles Baudelaire		PAGE : 281/51 RAPPORT : ITV2022-073EU OPERATEUR : M.Palos Q	
Type : (ACB)	Longueur du tronçon : 3.00 ml	Section : (ACB)	150 mm	Sens de roulement : BEU5 vers REU10	
Eaux usées (A)	Longueur inspectée : 3.00 ml	Matériau : (ACD)	PVC-U (AX)	Sens de inspection : (AXX) REU10 vers BEU5 (A)	
Date du chantier : (ABP) 24/11/2022		PVC-U (AX)			



SYNTHÈSE DU TRONÇON BEU5 vers REU10

Photos Observations

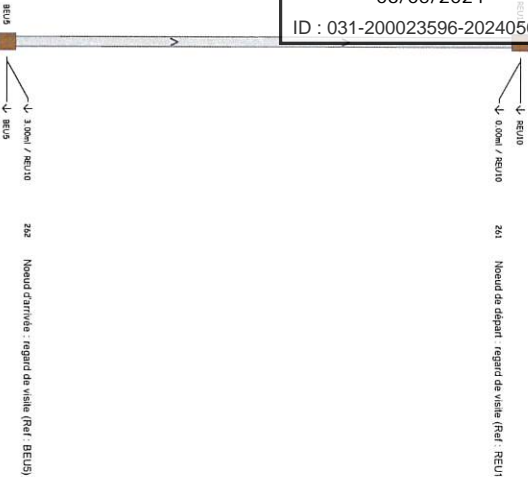


OBSERVATIONS GENERALES DU TRONÇON

CONDITIONS GENERALES DE L'INSPECTION

Contrôle(CM) : OUI (A)	Surface(AAU) : Route (A)	(ABE) : Inspection par télémètre (B)
Obturation(OC) : NON (A)	Type(TC) : Granulite (A)	
RV : BEU5	Profondeur : 1.70	Echellons : Branchements : 0
	Canalis refermé : Non	Echellons : Infiltration regard : Non
RV : REU10	Profondeur : 0.86	Echellons : Branchements : 0
	Canalis refermé : Non	Echellons : Infiltration regard : Non

Rapport réalisé avec Rappi-VIS, logiciel conçu par RCV Development

		Chamber: MAILLOUX Rue Charles Baudelaire		PAGE : 281/51 RAPPORT : ITV2022-073EU OPERATEUR : M.Palos Q	
Type : (ACB)	Longueur du tronçon : 3.00 ml	Section : (ACB)	150 mm	Sens de roulement : BEU5 vers REU10	
Eaux usées (A)	Longueur inspectée : 3.00 ml	Matériau : (ACD)	PVC-U (AX)	Sens de inspection : (AXX) REU10 vers BEU5 (B)	
Date du chantier : (ABP) 24/11/2022		PVC-U (AX)			



DISTANCE : 3.00 m de REU10

PHOTO : 281

Cote	Caractéristique	Qualification	Emploi	Remarque
BCE	A	REU10		




DISTANCE : 3.00 m de REU10

PHOTO : 282

Cote	Caractéristique	Qualification	Emploi	Remarque
BCE	A	REU5		




OBSERVATIONS : Nœud de départ : regard de visite (Ref: REU10)

		Chamber: MAILLOUX Rue Charles Baudelaire		PAGE : 271/51 RAPPORT : ITV2022-073EU OPERATEUR : M.Palos Q	
Type : (ACB)	Longueur du tronçon : 9.50 ml	Section : (ACB)	200 mm	Sens de roulement : REU10 vers BEU4	
Eaux usées (A)	Longueur inspectée : 9.50 ml	Matériau : (ACD)	PVC-U (AX)	Sens de inspection : (AXX) REU10 vers BEU4 (B)	
Date du chantier : (ABP) 19/10/2022		PVC-U (AX)			



SYNTHÈSE DU TRONÇON REU10 vers BEU4

Photos Observations

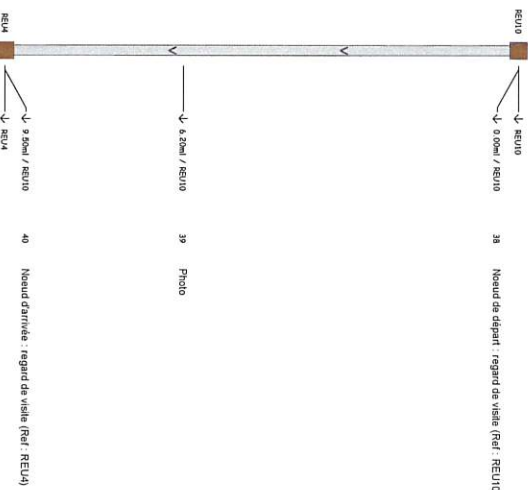


OBSERVATIONS GENERALES DU TRONÇON

CONDITIONS GENERALES DE L'INSPECTION

Contrôle(CM) : OUI (A)	Surface(AAU) : Route (A)	(ABE) : Inspection par télémètre (B)
Obturation(OC) : NON (A)	Type(TC) : Granulite (A)	
RV : REU10	Profondeur : 0.86	Echellons : Branchements : 0
	Canalis refermé : Non	Echellons : Infiltration regard : Non
RV : BEU4	Profondeur : 2.13	Echellons : Branchements : 0
	Canalis refermé : Non	Echellons : Infiltration regard : Non

Rapport réalisé avec Rappi-VIS, logiciel conçu par RCV Development

		Chamber: MAILLOUX Rue Charles Baudelaire		PAGE : 281/51 RAPPORT : ITV2022-073EU OPERATEUR : M.Palos Q	
Type : (ACB)	Longueur du tronçon : 9.50 ml	Section : (ACB)	200 mm	Sens de roulement : REU10 vers BEU4	
Eaux usées (A)	Longueur inspectée : 9.50 ml	Matériau : (ACD)	PVC-U (AX)	Sens de inspection : (AXX) REU10 vers BEU4 (A)	
Date du chantier : (ABP) 19/10/2022		PVC-U (AX)			



DISTANCE : 0.00 m de REU10

PHOTO : 38


Cote	Caractéristique	Qualification	Emploi	Remarque
BCE	A	REU10		



DISTANCE : 6.20 m de REU10

PHOTO : 39

Cote	Caractéristique	Qualification	Emploi	Remarque
BCE	A	REU10		

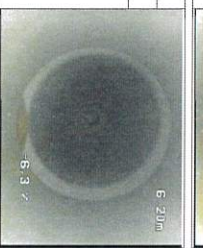

DISTANCE : 9.50 m de REU10


PHOTOS : 40, 41

Cote	Caractéristique	Qualification	Emploi	Remarque
BCE	A	REU4		



OBSERVATIONS : Nœud de départ : regard de visite (Ref: REU4)

Cote	Caractéristique	Qualification	Emploi	Remarque
BCE	A	REU4		

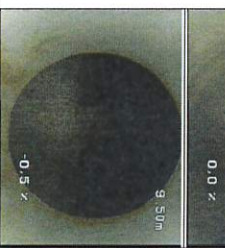



Envoyé en préfecture le 06/05/2024


Reçu en préfecture le 06/05/2024


Publié le 06/05/2024


ID : 031-200023596-20240502-BS-20240502_06-DE


		Champier : NAILLOUX Rue Jacques Prévert	PAGE : 29151 RAPPORT : ITV2022-073EU OPERATEUR : M.Palos O
Type : (ACN)	Longueur du tronçon	Section : (ACS)	Sens de recensement :
Eaux usées (A)	28,00 ml	200 mm	REU4 vers REU11
Date du chantier : (ABF)	Longueur inspectée :	Matériau : (ACD)	Sens de inspection : (AKK)
19/10/2022	28,00 ml	PVC-U (AX)	REU4 vers REU11 (B)
SYNTHESE DU TRONCON REU4 vers REU11			
Sans Stop Distances		Photos	
↓ 0.00m / REU4 ↓ 0.00m / REU4 ↓ 11.30m / REU4 ↓ 42		Noeud de départ : regard de visite (Ref: REU4) Photo	
OBSERVATIONS GENERALES DU TRONCON			
CONDITIONS GENERALES DE L'INSPECTION			
Comptage(ACM) : OUI (A)	Surface(AAU) : Route (A)		(ABE) : Inspection par télécamera (B)
Obstruction(ODO) : NON (A)	Type(ACJ) : Graviers (A)		
RV : REU4	Profondeur : 2,13	Echellons :	Dimension regard : 1000
	Cunette retenue : Non	Branchements : 0	Infiltration regard : Non
RV : REU11	Profondeur : 2,14	Echellons :	Dimension regard : 1000
	Cunette retenue : Non	Branchements : 0	Infiltration regard : Non

		Champier : NAILLOUX Rue Jacques Prévert	PAGE : 30151 RAPPORT : ITV2022-073EU OPERATEUR : M.Palos O
Type : (ACN)	Longueur du tronçon	Section : (ACB)	Sens de recensement :
Eaux usées (A)	28,00 ml	200 mm	REU4 vers REU11
Date du chantier : (ABF)	Longueur inspectée :	Matériau : (ACD)	Sens de inspection : (AKK)
19/10/2022	28,00 ml	PVC-U (AX)	REU4 vers REU11 (A)
SYNTHESE DU TRONCON REU4 vers REU11			
Sans Stop Distances		Photos	
↓ 0.00m / REU4 ↓ 0.00m / REU4 ↓ 11.30m / REU4 ↓ 42		Noeud de départ : regard de visite (Ref: REU4) Photo	
OBSERVATIONS GENERALES DU TRONCON			
CONDITIONS GENERALES DE L'INSPECTION			
Comptage(ACM) : OUI (A)	Surface(AAU) : Route (A)		(ABE) : Inspection par télécamera (B)
Obstruction(ODO) : NON (A)	Type(ACJ) : Graviers (A)		
RV : REU4	Profondeur : 2,13	Echellons :	Dimension regard : 1000
	Cunette retenue : Non	Branchements : 0	Infiltration regard : Non
RV : REU11	Profondeur : 2,14	Echellons :	Dimension regard : 1000
	Cunette retenue : Non	Branchements : 0	Infiltration regard : Non


		Champier : NAILLOUX Rue Jacques Prévert	PAGE : 31151 RAPPORT : ITV2022-073EU OPERATEUR : M.Palos O
Type : (ACN)	Longueur du tronçon	Section : (ACS)	Sens de recensement :
Eaux usées (A)	35,50 ml	200 mm	REU11 vers REU12
Date du chantier : (ABF)	Longueur inspectée :	Matériau : (ACD)	Sens de inspection : (AKK)
19/10/2022	35,50 ml	PVC-U (AX)	REU11 vers REU12 (B)
SYNTHESE DU TRONCON REU11 vers REU12			
Sans Stop Distances		Photos	
↓ 0.00m / REU11 ↓ 0.00m / REU11 ↓ 12.20m / REU11 ↓ 48		Noeud de départ : regard de visite (Ref: REU11) Photo	
OBSERVATIONS GENERALES DU TRONCON			
CONDITIONS GENERALES DE L'INSPECTION			
Comptage(ACM) : OUI (A)	Surface(AAU) : Route (A)		(ABE) : Inspection par télécamera (B)
Obstruction(ODO) : NON (A)	Type(ACJ) : Graviers (A)		
RV : REU11	Profondeur : 2,14	Echellons :	Dimension regard : 1000
	Cunette retenue : Non	Branchements : 0	Infiltration regard : Non
RV : REU12	Profondeur : 2,16	Echellons :	Dimension regard : 1000
	Cunette retenue : Non	Branchements : 0	Infiltration regard : Non

		Champier : NAILLOUX Rue Jacques Prévert	PAGE : 32151 RAPPORT : ITV2022-073EU OPERATEUR : M.Palos O
Type : (ACN)	Longueur du tronçon	Section : (ACB)	Sens de recensement :
Eaux usées (A)	35,50 ml	200 mm	REU11 vers REU12
Date du chantier : (ABF)	Longueur inspectée :	Matériau : (ACD)	Sens de inspection : (AKK)
19/10/2022	35,50 ml	PVC-U (AX)	REU11 vers REU12 (A)
SYNTHESE DU TRONCON REU11 vers REU12			
Sans Stop Distances		Photos	
↓ 0.00m / REU11 ↓ 0.00m / REU11 ↓ 12.20m / REU11 ↓ 48		Noeud de départ : regard de visite (Ref: REU11) Photo	
OBSERVATIONS GENERALES DU TRONCON			
CONDITIONS GENERALES DE L'INSPECTION			
Comptage(ACM) : OUI (A)	Surface(AAU) : Route (A)		(ABE) : Inspection par télécamera (B)
Obstruction(ODO) : NON (A)	Type(ACJ) : Graviers (A)		
RV : REU11	Profondeur : 2,14	Echellons :	Dimension regard : 1000
	Cunette retenue : Non	Branchements : 0	Infiltration regard : Non
RV : REU12	Profondeur : 2,16	Echellons :	Dimension regard : 1000
	Cunette retenue : Non	Branchements : 0	Infiltration regard : Non


ELIT		Chantier : NAILLOUX Impasse Jacques Prévert		PAGE : 33/151 RAPPORT : ITV2022-073EU OPERATEUR : M.Palos Q	
Type : (ACK) Eaux usées (A)	Longueur du tronçon 30,00 ml	Section : (ACB) 200 mm	Sens de l'écoulement : REU12 vers REU13		
Date du chantier : (ABF) 19/10/2022	Longueur inspectée : 30,00 ml	Matériau : (ACD) PVC-U (AX)	Sens de l'inspection : (AAK) REU12 vers REU13 (B)		
SYNTHESE DU TRONCON : REU12 vers REU13					
Photos					
Observations					
Sens Insp Distances					
OBSERVATIONS GENERALES DU TRONCON					
CONDITIONS GENERALES DE L'INSPECTION					
Courgr(ACM) : OUI (A)		Surface(BAL) : Route (A)		(ABE) : Inspection par télécaméra (B)	
Obstruction(ADC) : NON (A)		Type(ACJ) : Granitair (A)			
RV : REU12	Profondeur : 2.16	Echelons :	Dimension regard : 1000		
RV : REU13	Profondeur : 1.52	Cunettes reformés : Non	Infiltration regard : Non		
		Echelons :	Dimension regard : 1000		
		Cunettes reformés : Non	Infiltration regard : Non		
Rapport réalisé avec Bab-Vill, logiciel conçu par RDV Développement					

ELIT		Chantier : NAILLOUX Impasse Jacques Prévert		PAGE : 36/151 RAPPORT : ITV2022-073EU OPERATEUR : M.Palos Q	
Type : (ACK) Eaux usées (A)	Longueur du tronçon 34,00 ml	Section : (ACB) 200 mm	Sens de l'écoulement : REU13 vers REU14		
Date du chantier : (ABF) 19/10/2022	Longueur inspectée : 34,00 ml	Matériau : (ACD) PVC-U (AX)	Sens de l'inspection : (AAK) REU13 vers REU14 (B)		
SYNTHESE DU TRONCON : REU13 vers REU14					
Photos					
Observations					
Sens Insp Distances					
OBSERVATIONS GENERALES DU TRONCON					
CONDITIONS GENERALES DE L'INSPECTION					
Courgr(ACM) : OUI (A)		Surface(BAL) : Un champ (E)		(ABE) : Inspection par télécaméra (B)	
Obstruction(ADC) : NON (A)		Type(ACJ) : Granitair (A)			
RV : REU13	Profondeur : 1.52	Echelons :	Dimension regard : 1000		
RV : REU14	Profondeur : 0	Cunettes reformés : Non	Infiltration regard : Non		
		Echelons :	Dimension regard : 1000		
		Cunettes reformés : Non	Infiltration regard : Non		
Rapport réalisé avec Bab-Vill, logiciel conçu par RDV Développement					


ELIT		Chantier : NAILLOUX Impasse Jacques Prévert		PAGE : 34/151 RAPPORT : ITV2022-073EU OPERATEUR : M.Palos Q	
Type : (ACK) Eaux usées (A)	Longueur du tronçon 30,00 ml	Section : (ACB) 200 mm	Sens de l'écoulement : REU12 vers REU13		
Date du chantier : (ABF) 19/10/2022	Longueur inspectée : 30,00 ml	Matériau : (ACD) PVC-U (AX)	Sens de l'inspection : (AAK) REU12 vers REU13 (A)		
SYNTHESE DU TRONCON : REU12 vers REU13					
Photos					
Observations					
Sens Insp Distances					
OBSERVATIONS GENERALES DU TRONCON					
CONDITIONS GENERALES DE L'INSPECTION					
Courgr(ACM) : OUI (A)		Surface(BAL) : Route (A)		(ABE) : Inspection par télécaméra (B)	
Obstruction(ADC) : NON (A)		Type(ACJ) : Granitair (A)			
RV : REU12	Profondeur : 2.16	Echelons :	Dimension regard : 1000		
RV : REU13	Profondeur : 1.52	Cunettes reformés : Non	Infiltration regard : Non		
		Echelons :	Dimension regard : 1000		
		Cunettes reformés : Non	Infiltration regard : Non		
Rapport réalisé avec Bab-Vill, logiciel conçu par RDV Développement					

ELIT		Chantier : NAILLOUX Impasse Jacques Prévert		PAGE : 36/151 RAPPORT : ITV2022-073EU OPERATEUR : M.Palos Q	
Type : (ACK) Eaux usées (A)	Longueur du tronçon 34,00 ml	Section : (ACB) 200 mm	Sens de l'écoulement : REU13 vers REU14		
Date du chantier : (ABF) 19/10/2022	Longueur inspectée : 34,00 ml	Matériau : (ACD) PVC-U (AX)	Sens de l'inspection : (AAK) REU13 vers REU14 (A)		
SYNTHESE DU TRONCON : REU13 vers REU14					
Photos					
Observations					
Sens Insp Distances					
OBSERVATIONS GENERALES DU TRONCON					
CONDITIONS GENERALES DE L'INSPECTION					
Courgr(ACM) : OUI (A)		Surface(BAL) : Un champ (E)		(ABE) : Inspection par télécaméra (B)	
Obstruction(ADC) : NON (A)		Type(ACJ) : Granitair (A)			
RV : REU13	Profondeur : 1.52	Echelons :	Dimension regard : 1000		
RV : REU14	Profondeur : 0	Cunettes reformés : Non	Infiltration regard : Non		
		Echelons :	Dimension regard : 1000		
		Cunettes reformés : Non	Infiltration regard : Non		
Rapport réalisé avec Bab-Vill, logiciel conçu par RDV Développement					

Envoyé en préfecture le 06/05/2024
 Reçu en préfecture le 06/05/2024
 Publié le 06/05/2024
 ID : 031-200023596-20240502-BS_20240502_06-DE



DISTANCE : 0.00 m de REU13	
OBSERVATIONS :	PHOTO : 56
Nœud de départ : regard de visite (Ref.: REU13)	
Code Caractérisation	Quantification
BCE	A
REU13	
Emplacement AssureContr	
BDA	
DISTANCE : 14.00 m de REU13	
OBSERVATIONS :	PHOTO : 57
Photo	
Code Caractérisation	Quantification
BCE	A
REU13	
Emplacement AssureContr	
BDA	
DISTANCE : 30.00 m de REU13	
OBSERVATIONS :	PHOTOS : 54, 59
Recommandé ouvert par culotte à 2h	
Code Caractérisation	Quantification
BCE	A
REU13	
Emplacement AssureContr	
BDA	

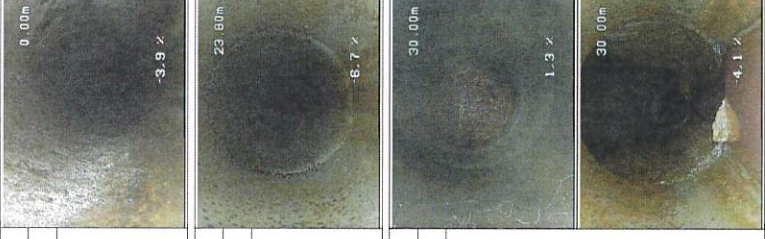

DISTANCE : 0.00 m de REU12	
OBSERVATIONS :	PHOTO : 52
Nœud de départ : regard de visite (Ref.: REU12)	
Code Caractérisation	Quantification
BCE	A
REU12	
Emplacement AssureContr	
BDA	
DISTANCE : 23.86 m de REU12	
OBSERVATIONS :	PHOTO : 53
Photo	
Code Caractérisation	Quantification
BCE	A
REU13	
Emplacement AssureContr	
BDA	
DISTANCE : 30.00 m de REU12	
OBSERVATIONS :	PHOTOS : 54, 56
Nœud d'arrivée : regard de visite (Ref.: REU13)	
Code Caractérisation	Quantification
BCE	A
REU13	
Emplacement AssureContr	
BDA	




Envoyé en préfecture le 06/05/2024

Reçu en préfecture le 06/05/2024

Publié le 06/05/2024

ID 031-200023596-20240502-BS-20240502_06-DE


ELIT		Chambre : MAILLOUX		PAGE : 41/51	
Rue Paul Vétérinaire		Rue Paul Vétérinaire		RAPPORT : ITV2022-073EU	
		OPERATEUR : M. Palos Q			
Type : (ACB)	Longueur du tronçon : 48,50 m	Section : (ACB)	Sens de l'écoulement : REU15 vers REU17		
Eau usées (A)		Matériau : (ACD)	Sens de l'inspection : (AAK)		
Date du chantier : (ABF)	19/10/2022	Longueur inspectée : 48,50 m	Sens de l'inspection : (AAK)		
		Matériau : (ACD)	REU17 vers REU15 (B)		
		PVC-U (AX)			

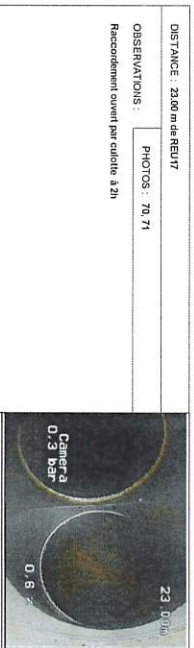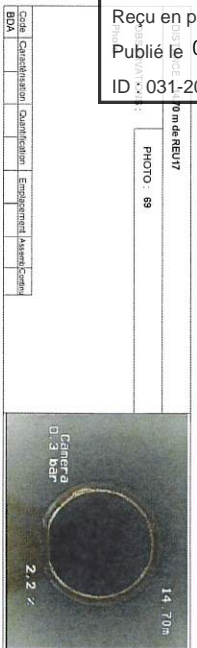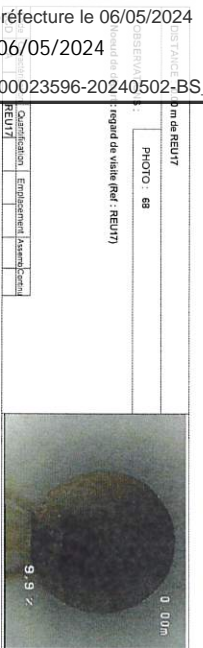

Rapport réalisé avec Beta-Vill, logiciel conçu par ELIT/Development

ELIT		Chambre : MAILLOUX		PAGE : 42/51	
Rue Paul Vétérinaire		Rue Paul Vétérinaire		RAPPORT : ITV2022-073EU	
		OPERATEUR : M. Palos Q			
Type : (ACB)	Longueur du tronçon : 27,50 m	Section : (ACB)	Sens de l'écoulement : REU17 vers REU18		
Eau usées (A)		Matériau : (ACD)	Sens de l'inspection : (AAK)		
Date du chantier : (ABF)	19/10/2022	Longueur inspectée : 27,50 m	Sens de l'inspection : (AAK)		
		Matériau : (ACD)	REU18 vers REU17 (A)		
		PVC-U (AX)			

SYNTHÈSE DU TRONÇON : REU17 vers REU18

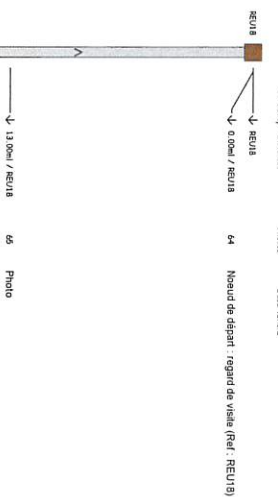

CONDITIONS GÉNÉRALES DE L'INSPECTION

Cunage (ACI) : 004 (A)	Statut (AAU) : Bonne (A)	(ABE) Inspection par télécaméra (B)
Obturation (OD) : Non (A)	Type (ACJ) : Grande (A)	
RV / REU17	Profondeur : 2.89	Echelons
RV / REU18	Cunette retenue : Non	Banchements : 0
	Profondeur : 2.87	Échelons
	Cunette retenue : Non	Banchements : 0
		Infiltration regard : Non
		Déformation regard : Non

Rapport réalisé avec Beta-Vill, logiciel conçu par ELIT/Development


ELIT		Chambre : MAILLOUX		PAGE : 42/51	
Rue Paul Vétérinaire		Rue Paul Vétérinaire		RAPPORT : ITV2022-073EU	
		OPERATEUR : M. Palos Q			
Type : (ACB)	Longueur du tronçon : 48,50 m	Section : (ACB)	Sens de l'écoulement : REU15 vers REU17		
Eau usées (A)		Matériau : (ACD)	Sens de l'inspection : (AAK)		
Date du chantier : (ABF)	19/10/2022	Longueur inspectée : 48,50 m	Sens de l'inspection : (AAK)		
		Matériau : (ACD)	REU17 vers REU15 (B)		
		PVC-U (AX)			



Rapport réalisé avec Beta-Vill, logiciel conçu par ELIT/Development

ELIT		Chambre : MAILLOUX		PAGE : 43/51	
Rue Paul Vétérinaire		Rue Paul Vétérinaire		RAPPORT : ITV2022-073EU	
		OPERATEUR : M. Palos Q			
Type : (ACB)	Longueur du tronçon : 27,50 m	Section : (ACB)	Sens de l'écoulement : REU17 vers REU18		
Eau usées (A)		Matériau : (ACD)	Sens de l'inspection : (AAK)		
Date du chantier : (ABF)	19/10/2022	Longueur inspectée : 27,50 m	Sens de l'inspection : (AAK)		
		Matériau : (ACD)	REU18 vers REU17 (A)		
		PVC-U (AX)			

SYNTHÈSE DU TRONÇON : REU17 vers REU18



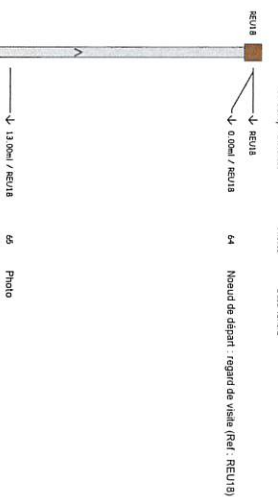


CONDITIONS GÉNÉRALES DE L'INSPECTION

Cunage (ACI) : 004 (A)	Statut (AAU) : Bonne (A)	(ABE) Inspection par télécaméra (B)
Obturation (OD) : Non (A)	Type (ACJ) : Grande (A)	
RV / REU17	Profondeur : 2.89	Echelons
RV / REU18	Cunette retenue : Non	Banchements : 0
	Profondeur : 2.87	Échelons
	Cunette retenue : Non	Banchements : 0
		Infiltration regard : Non
		Déformation regard : Non

Rapport réalisé avec Beta-Vill, logiciel conçu par ELIT/Development

ELIT		Chambre : MAILLOUX		PAGE : 44/51	
Rue Paul Vétérinaire		Rue Paul Vétérinaire		RAPPORT : ITV2022-073EU	
		OPERATEUR : M. Palos Q			
Type : (ACB)	Longueur du tronçon : 27,50 m	Section : (ACB)	Sens de l'écoulement : REU17 vers REU18		
Eau usées (A)		Matériau : (ACD)	Sens de l'inspection : (AAK)		
Date du chantier : (ABF)	19/10/2022	Longueur inspectée : 27,50 m	Sens de l'inspection : (AAK)		
		Matériau : (ACD)	REU18 vers REU17 (B)		
		PVC-U (AX)			

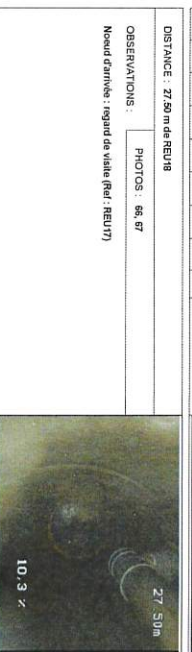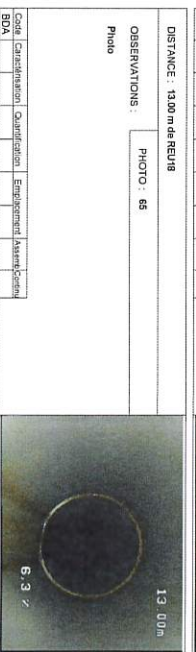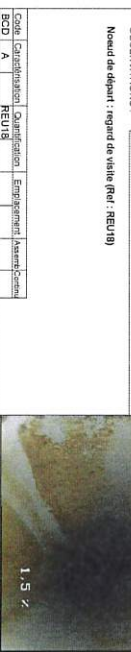


Rapport réalisé avec Beta-Vill, logiciel conçu par ELIT/Development



	Chantier : NAILLOUX Rue Paul Verlaine	PAGE : 45/151 RAPPORT : ITV2022-073EU OPERATEUR : M.Palos Q
--	---	---

Type : (ACK) Eaux usées (A)	Longueur du tronçon : 5.50 ml	Section : (ACB) 160 mm	Sens de l'écoulement : BEU6 vers REU18
Date du chantier : (ABF) 24/11/2022	Longueur inspectée : 5.50 ml	Matériau : (ACD) PVC-U (AX)	Sens de l'inspection : (AAK) REU18 vers BEU6 (A)

SYNTHESE DU TRONCON BEU6 vers REU18

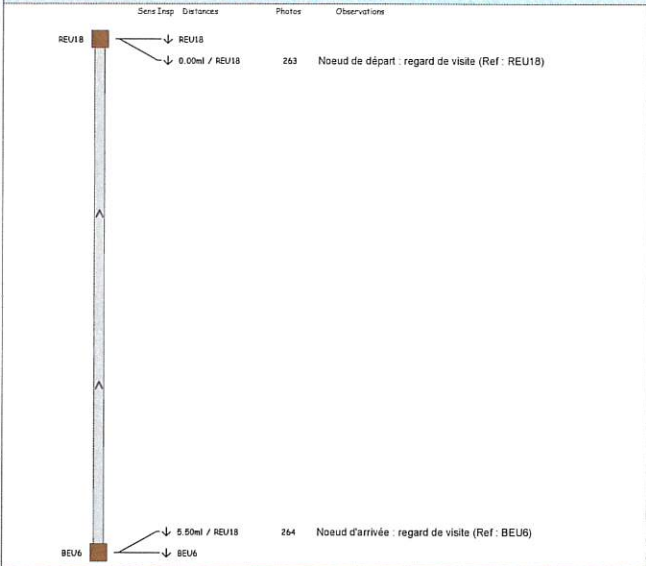

OBSERVATIONS GENERALES DU TRONCON		

CONDITIONS GENERALES DE L'INSPECTION


Curage(ACM) : OUI (A)	Surface(AAL) : Route (A)	(ABE) : Inspection par télécaméra (B)
Obturation(ADC) : NON (A)	Type(ACJ) : Gravitaires (A)	
RV : BEU6	Profondeur : Cunette refermée : Non	Echelons : Branchements : 0
RV : REU18	Profondeur : 2.57 Cunette refermée : Non	Dimension regard : 315 Infiltration regard : Non
		Dimension regard : 1000 Infiltration regard : Non

Rapport réalisé avec RAP-VIII, logiciel conçu par ROV Développement

	Chantier : NAILLOUX Rue Paul Verlaine	PAGE : 46/151 RAPPORT : ITV2022-073EU OPERATEUR : M.Palos Q
--	---	---

Type : (ACK) Eaux usées (A)	Longueur du tronçon : 40.50 ml	Section : (ACB) 200 mm	Sens de l'écoulement : REU18 vers REU19
Date du chantier : (ABF) 19/10/2022	Longueur inspectée : 40.50 ml	Matériau : (ACD) PVC-U (AX)	Sens de l'inspection : (AAK) REU18 vers REU19 (B)

SYNTHESE DU TRONCON REU18 vers REU19

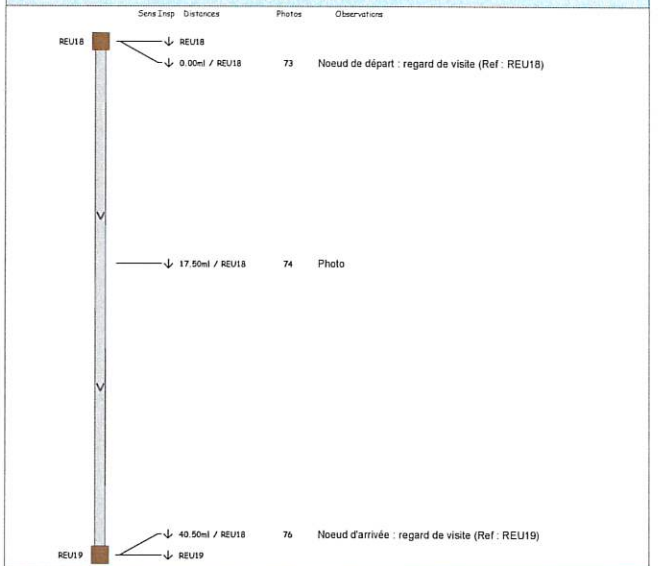

OBSERVATIONS GENERALES DU TRONCON		

CONDITIONS GENERALES DE L'INSPECTION

Curage(ACM) : OUI (A)	Surface(AAL) : Route (A)	(ABE) : Inspection par télécaméra (B)
Obturation(ADC) : NON (A)	Type(ACJ) : Gravitaires (A)	
RV : REU18	Profondeur : 2.57 Cunette refermée : Non	Echelons : Branchements : 0
RV : REU19	Profondeur : 2.79 Cunette refermée : Non	Dimension regard : 1000 Infiltration regard : Non
		Dimension regard : 1000 Infiltration regard : Non

Rapport réalisé avec RAP-VIII, logiciel conçu par ROV Développement

	Chantier : NAILLOUX Rue Paul Verlaine	PAGE : 46/151 RAPPORT : ITV2022-073EU OPERATEUR : M.Palos Q
--	---	---

Type : (ACK) Eaux usées (A)	Longueur du tronçon : 5.50 ml	Section : (ACB) 160 mm	Sens de l'écoulement : BEU6 vers REU18
Date du chantier : (ABF) 24/11/2022	Longueur inspectée : 5.50 ml	Matériau : (ACD) PVC-U (AX)	Sens de l'inspection : (AAK) REU18 vers BEU6 (B)

DISTANCE : 0.00 m de REU18

OBSERVATIONS : PHOTO : 263

Noeud de départ : regard de visite (Ref : REU18)

Code	Caractérisation	Quantification	Emplacement	Assess	Contenu
BCE	A	REU18			

DISTANCE : 5.50 m de REU18

OBSERVATIONS : PHOTO : 264

Noeud d'arrivée : regard de visite (Ref : BEU6)

Code	Caractérisation	Quantification	Emplacement	Assess	Contenu
BCE	A	BEU6			

Rapport réalisé avec RAP-VIII, logiciel conçu par ROV Développement

	Chantier : NAILLOUX Rue Paul Verlaine	PAGE : 48/151 RAPPORT : ITV2022-073EU OPERATEUR : M.Palos Q
--	---	---

Type : (ACK) Eaux usées (A)	Longueur du tronçon : 40.50 ml	Section : (ACB) 200 mm	Sens de l'écoulement : REU18 vers REU19
Date du chantier : (ABF) 19/10/2022	Longueur inspectée : 40.50 ml	Matériau : (ACD) PVC-U (AX)	Sens de l'inspection : (AAK) REU18 vers REU19 (A)

DISTANCE : 0.00 m de REU18

OBSERVATIONS : PHOTO : 73

Noeud de départ : regard de visite (Ref : REU18)

Code	Caractérisation	Quantification	Emplacement	Assess	Contenu
BCE	A	REU18			

DISTANCE : 17.50 m de REU18

OBSERVATIONS : PHOTO : 74

Photo

Code	Caractérisation	Quantification	Emplacement	Assess	Contenu
BCE	A	REU18			

DISTANCE : 40.50 m de REU18

OBSERVATIONS : PHOTOS : 76, 77

Noeud d'arrivée : regard de visite (Ref : REU19)

Code	Caractérisation	Quantification	Emplacement	Assess	Contenu
BCE	A	REU19			






Rapport réalisé avec RAP-VIII, logiciel conçu par ROV Développement



ELIT		Chantier : NAILLOUX Le Coteau du Pastelier	PAGE : 49/151 RAPPORT : ITV2022-073EU OPERATEUR : M.Palos Q
Type : (ACK) Eaux usées (A)	Longueur du tronçon : 69.50 ml	Section : (ACB) 200 mm	Sens de l'écoulement : REU21 vers REU19
Date du chantier : (ABF) 19/10/2022	Longueur inspectée : 69.50 ml	Matériau : (ACD) PVC-U (AX)	Sens de l'inspection : (AAK) REU19 vers REU21 (A)

SYNTHESE DU TRONCON REU21 vers REU19

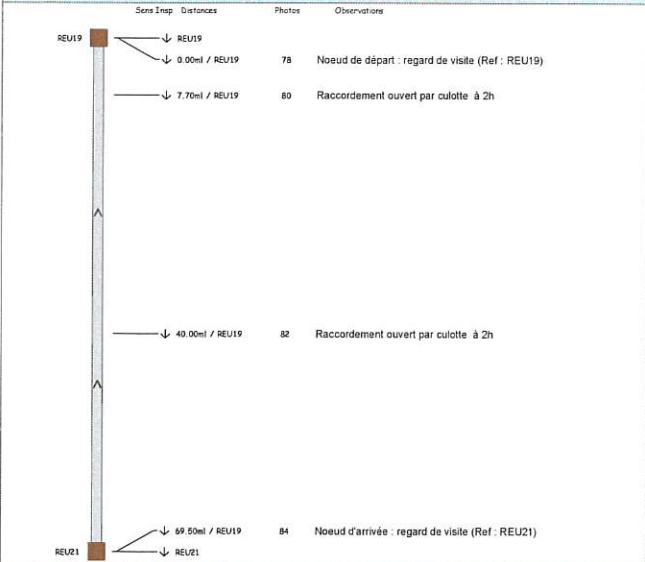

OBSERVATIONS GENERALES DU TRONCON

CONDITIONS GENERALES DE L'INSPECTION

Curage(ACM) : OLI (A)	Surface(AAL) : Jardins (G)	(ABE) : Inspection par télécaméra (B)
Obturation(ADC) : NON (A)		
Type(ACJ) : Graviolaire (A)		
RV : REU21	Profondeur : Cunette refermée : Non	Echelons : Branchements : 0
RV : REU19	Profondeur : 2.79 Cunette refermée : Non	Dimension regard : Infiltration regard : Non
		Dimension regard : 1000 Infiltration regard : Non


Rapport réalisé avec RAP-VIII, logiciel conçu par ROV Développement

ELIT		Chantier : NAILLOUX Le Coteau du Pastelier	PAGE : 5/11 RAPPORT : ITV2022-073EU
Type : (ACK) Eaux usées (A)	Longueur du tronçon : 69.50 ml	Section : (ACB) 200 mm	Sens de l'écoulement : REU21 vers REU19
Date du chantier : (ABF) 19/10/2022	Longueur inspectée : 69.50 ml	Matériau : (ACD) PVC-U (AX)	Sens de l'inspection : (AAK) REU19 vers REU21 (B)

DISTANCE : 40.00 m de REU19

OBSERVATIONS : PHOTOS : 82, 83

Raccordement ouvert par culotte à 2h

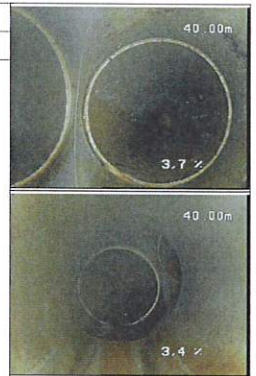


Code	Caractérisation	Quantification	Emplacement	Assure/Contnu
BCA	A	A	2h	

DISTANCE : 69.50 m de REU19

OBSERVATIONS : PHOTOS : 84, 85

Noeud d'arrivée : regard de visite (Ref : REU21)

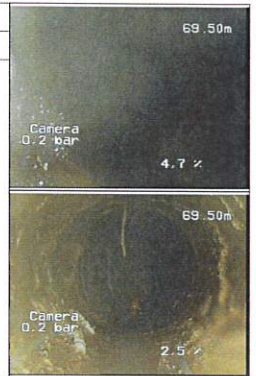

Code	Caractérisation	Quantification	Emplacement	Assure/Contnu
BCE	A	A	REU21	

Rapport réalisé avec RAP-VIII, logiciel conçu par ROV Développement

ELIT		Chantier : NAILLOUX Le Coteau du Pastelier	PAGE : 50/151 RAPPORT : ITV2022-073EU OPERATEUR : M.Palos Q
Type : (ACK) Eaux usées (A)	Longueur du tronçon : 69.50 ml	Section : (ACB) 200 mm	Sens de l'écoulement : REU21 vers REU19
Date du chantier : (ABF) 19/10/2022	Longueur inspectée : 69.50 ml	Matériau : (ACD) PVC-U (AX)	Sens de l'inspection : (AAK) REU19 vers REU21 (B)

DISTANCE : 0.00 m de REU19

OBSERVATIONS : PHOTO : 78

Noeud de départ : regard de visite (Ref : REU19)




Code	Caractérisation	Quantification	Emplacement	Assure/Contnu
BCD	A	A	REU19	

DISTANCE : 7.70 m de REU19

OBSERVATIONS : PHOTOS : 80, 81

Raccordement ouvert par culotte à 2h

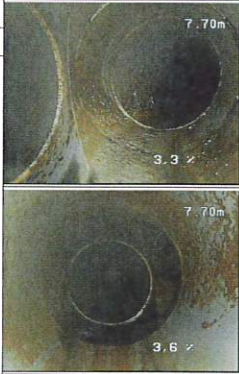


Code	Caractérisation	Quantification	Emplacement	Assure/Contnu
BCA	A	A	2h	

Rapport réalisé avec RAP-VIII, logiciel conçu par ROV Développement

ELIT		Chantier : NAILLOUX Rue Paul Verlaine	PAGE : 52/151 RAPPORT : ITV2022-073EU OPERATEUR : M.Palos Q
Type : (ACK) Eaux usées (A)	Longueur du tronçon : 32.50 ml	Section : (ACB) 200 mm	Sens de l'écoulement : REU19 vers REU20
Date du chantier : (ABF) 19/10/2022	Longueur inspectée : 32.50 ml	Matériau : (ACD) PVC-U (AX)	Sens de l'inspection : (AAK) REU19 vers REU20 (B)

SYNTHESE DU TRONCON REU19 vers REU20

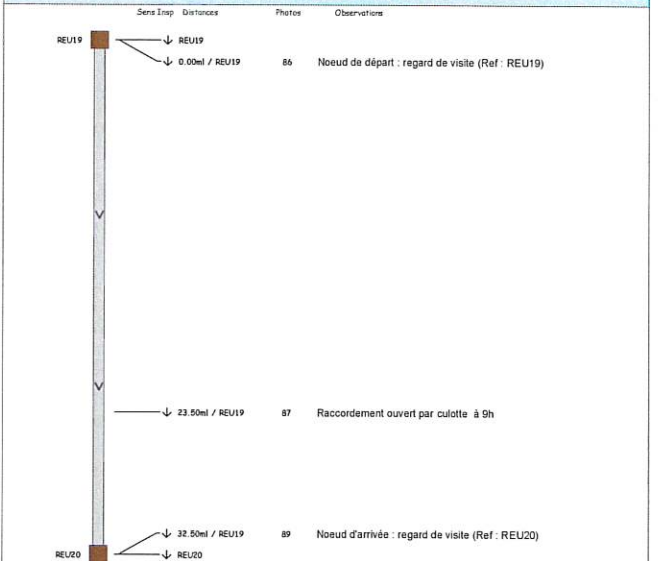

OBSERVATIONS GENERALES DU TRONCON

CONDITIONS GENERALES DE L'INSPECTION

Curage(ACM) : OLI (A)	Surface(AAL) : Route (A)	(ABE) : Inspection par télécaméra (B)
Obturation(ADC) : NON (A)		
Type(ACJ) : Graviolaire (A)		
RV : REU19	Profondeur : 2.79 Cunette refermée : Non	Echelons : Branchements : 0
RV : REU20	Profondeur : Cunette refermée : Non	Dimension regard : Infiltration regard : Non
		Dimension regard : 1000 Infiltration regard : Non

Rapport réalisé avec RAP-VIII, logiciel conçu par ROV Développement

ELIT		Chantier : NAILLOUX Rue Paul Verlaine	PAGE : 53/151 RAPPORT : ITV2022-073EU OPERATEUR : M.Palos Q
Type : (ACK) Eaux usées (A)	Longueur du tronçon : 32.50 ml	Section : (ACB) 200 mm	Sens de l'écoulement : REU19 vers REU20
Date du chantier : (ABF) 19/10/2022	Longueur inspectée : 32.50 ml	Matériau : (ACD) PVC-U (AX)	Sens de l'inspection : (AAK) REU19 vers REU20 (A)

DISTANCE : 0.00 m de REU19

OBSERVATIONS : PHOTO : 86

Noeud de départ : regard de visite (Ref : REU19)

-5.1

Code	Caractérisation	Quantification	Emplacement	Asses	Contnu
BCD	A	REU19			

DISTANCE : 23.50 m de REU19

OBSERVATIONS : PHOTOS : 87, 88

Raccordement ouvert par culotte à 9h

-8.2

-7.7

Code	Caractérisation	Quantification	Emplacement	Asses	Contnu
BCA	A	A	9h		

Rapport réalisé avec RAP-VIII, logiciel conçu par ROV Développement

Envoyé en préfecture le 06/05/2024

Reçu en préfecture le 06/05/2024

ELIT		Chantier : NAILLOUX Le Coteau du Pastelier	PAGE : 54/151 RAPPORT : ITV2022-073EU OPERATEUR : M.Palos Q
Type : (ACK) Eaux usées (A)	Longueur du tronçon : 20.00 ml	Section : (ACB) 200 mm	Sens de l'écoulement : REU20 vers REU22
Date du chantier : (ABF) 19/10/2022	Longueur inspectée : 20.00 ml	Matériau : (ACD) PVC-U (AX)	Sens de l'inspection : (AAK) REU20 vers REU22 (B)

SYNTHESE DU TRONCON REU20 vers REU22

Sens Insp	Distances	Photos	Observations
↓	0.00ml / REU20	91	Noeud de départ : regard de visite (Ref : REU20)
↓	16.70ml / REU20	92	Photo
↓	20.00ml / REU20	93	Noeud d'arrivée : regard de visite (Ref : REU22)

OBSERVATIONS GENERALES DU TRONCON

CONDITIONS GENERALES DE L'INSPECTION

Curage(ACM) : OUI (A)	Surface(AAL) : Route (A)	(ABE) : Inspection par télécamera (B)
Obturation(ADC) : NON (A)	Type(ACJ) : Gravitare (A)	
RV : REU20	Profondeur : Cunette reformée : Non	Echelons : Branchements : 0
RV : REU22	Profondeur : Cunette reformée : Non	Echelons : Branchements : 0
		Dimension regard : 1000 Infiltration regard : Non

Rapport réalisé avec RAP-VIII, logiciel conçu par ROV Développement

ELIT		Chantier : NAILLOUX Rue Paul Verlaine	PAGE : 54/151 RAPPORT : ITV2022-073EU OPERATEUR : M.Palos Q
Type : (ACK) Eaux usées (A)	Longueur du tronçon : 32.50 ml	Section : (ACB) 200 mm	Sens de l'écoulement : REU19 vers REU20
Date du chantier : (ABF) 19/10/2022	Longueur inspectée : 32.50 ml	Matériau : (ACD) PVC-U (AX)	Sens de l'inspection : (AAK) REU19 vers REU20 (A)

DISTANCE : 32.50 m de REU19

OBSERVATIONS : PHOTOS : 89, 90

Noeud d'arrivée : regard de visite (Ref : REU20)

-6.7

-7.1

Code	Caractérisation	Quantification	Emplacement	Asses	Contnu
BCE	A	REU20			

Rapport réalisé avec RAP-VIII, logiciel conçu par ROV Développement

ELIT		Chantier : NAILLOUX Le Coteau du Pastelier	PAGE : 56/151 RAPPORT : ITV2022-073EU OPERATEUR : M.Palos Q
Type : (ACK) Eaux usées (A)	Longueur du tronçon : 20.00 ml	Section : (ACB) 200 mm	Sens de l'écoulement : REU20 vers REU22
Date du chantier : (ABF) 19/10/2022	Longueur inspectée : 20.00 ml	Matériau : (ACD) PVC-U (AX)	Sens de l'inspection : (AAK) REU20 vers REU22 (A)

DISTANCE : 0.00 m de REU20

OBSERVATIONS : PHOTO : 91

Noeud de départ : regard de visite (Ref : REU20)

-28.1

DISTANCE : 16.70 m de REU20

OBSERVATIONS : PHOTO : 92

Photo

-16.7

DISTANCE : 20.00 m de REU20

OBSERVATIONS : PHOTOS : 93, 94

Noeud d'arrivée : regard de visite (Ref : REU22)

-6.9

-8.5

Code	Caractérisation	Quantification	Emplacement	Asses	Contnu
BCE	A	REU22			

Rapport réalisé avec RAP-VIII, logiciel conçu par ROV Développement

Envoyé en préfecture le 06/05/2024

Reçu en préfecture le 06/05/2024

Publié le 06/05/2024

ID : 031-200023596-20240502-BS-22240502_06-DE

Chambre :	MAILLOUX	PAGE :	591151
Le Coteau du Pastelier		RAPPORT :	17V2022-073EU
		OPERATEUR :	M. Palos Q
Type : (ACN)	Longueur du tronçon	Section : (ACB)	Sens de l'écoulement :
Eaux usées (A)	Inconnue	REU22 vers REU25	REU22 vers REU25
Date du chantier : (ABF)	Longueur inspectée :	Matériau : (ACD)	Sens de l'inspection : (AKX)
20/10/2022	11,00 m	PVC-U (AN)	REU25 vers REU22 (A)

SYNTHESE DU TRONCON REU22 vers REU25


Sens Top Distances

Pointe Observation

↓ 0,00m / REU25 111 Neud de départ : regard de visite (Ref: REU25)

↓ 2,30m / REU25 112 Raccordement ouvert par culotte à 3h

↓ 5,70m / REU25 114 Raccordement ouvert par culotte à 3h

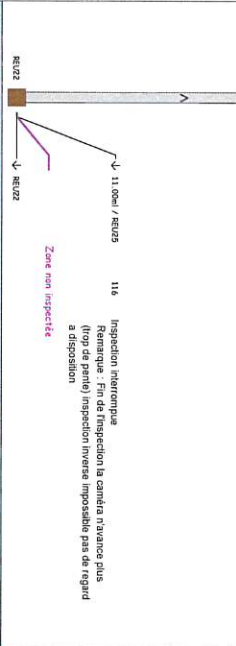

CONDITIONS GENERALES DE L'INSPECTION

Charge(ACh) : OUI (A)	Surface(Au) : Un champ (B)	(ABE) : Inspection par télécaméra (B)
Obstacle(OOC) : NON (A)	Type(AC) : Générale (A)	
RV : REU22	Profondeur :	Enduits :
	Cunette réformée : Non	Branchements : 0
	Profondeur : 2,34	Echelles :
	Caracté réformée : Non	Branchements : 0
		Infiltration regard : Non

Rapport réalisé avec Réfo-Vill, logiciel conçu par RIV Développement


Chambre :	MAILLOUX	PAGE :	591151
Le Coteau du Pastelier		RAPPORT :	17V2022-073EU
		OPERATEUR :	M. Palos Q
Type : (ACN)	Longueur du tronçon	Section : (ACB)	Sens de l'écoulement :
Eaux usées (A)	Inconnue	REU22 vers REU25	REU22 vers REU25
Date du chantier : (ABF)	Longueur inspectée :	Matériau : (ACD)	Sens de l'inspection : (AKX)
20/10/2022	11,00 m	PVC-U (AN)	REU25 vers REU22 (B)

DISTANCE : 5,70 m de REU25

PHOTOS : 114, 115

OSERVATIONS :

Raccordement ouvert par culotte à 3h

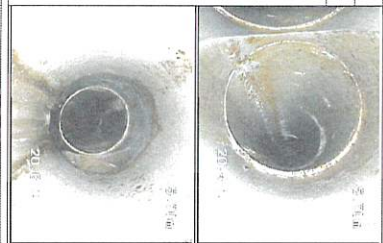


DISTANCE : 11,00 m de REU25

PHOTO : 116

OSERVATIONS :

Inspection interrompue

Remarque : Fin de l'inspection la caméra n'avance plus (trop de pente) inspection inverse impossible pas de regard à disposition

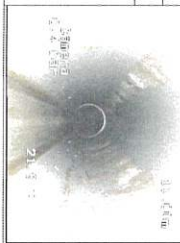

Rapport réalisé avec Réfo-Vill, logiciel conçu par RIV Développement

Chambre :	MAILLOUX	PAGE :	591151
Le Coteau du Pastelier		RAPPORT :	17V2022-073EU
		OPERATEUR :	M. Palos Q
Type : (ACN)	Longueur du tronçon	Section : (ACB)	Sens de l'écoulement :
Eaux usées (A)	Inconnue	REU22 vers REU25	REU22 vers REU25
Date du chantier : (ABF)	Longueur inspectée :	Matériau : (ACD)	Sens de l'inspection : (AKX)
20/10/2022	11,00 m	PVC-U (AN)	REU25 vers REU22 (B)







PHOTOS : 112, 113

OSERVATIONS :

Raccordement ouvert par culotte à 3h

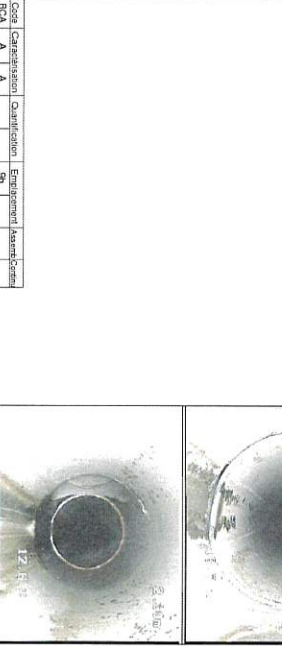

Rapport réalisé avec Réfo-Vill, logiciel conçu par RIV Développement

Chambre :	MAILLOUX	PAGE :	601151
Le Coteau du Pastelier		RAPPORT :	17V2022-073EU
		OPERATEUR :	M. Palos Q
Type : (ACN)	Longueur du tronçon	Section : (ACB)	Sens de l'écoulement :
Eaux usées (A)	8,00 m	REU22 vers REU25	REU22 vers REU25
Date du chantier : (ABF)	Longueur inspectée :	Matériau : (ACD)	Sens de l'inspection : (AKX)
24/11/2022	8,00 m	PVC-U (AN)	BEU13 vers Collecteur (B)


SYNTHESE DU TRONCON BEU13 vers REU22-REU25

Sens Top Distances

Pointe Observation

↓ 0,00m / BEU13 274 Neud de départ : regard de visite (Ref: BEU13)


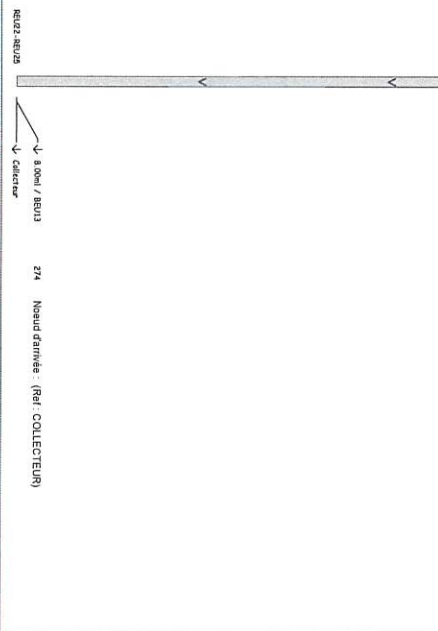

Rapport réalisé avec Réfo-Vill, logiciel conçu par RIV Développement

CONDITIONS GENERALES DE L'INSPECTION			
Charge(ACh) : OUI (A)	Surface(Au) : Un champ (B)	(ABE) : Inspection par télécaméra (B)	
Obstacle(OOC) : NON (A)	Type(AC) : Générale (A)		
RV : BEU13	Profondeur :	Enduits :	
	Cunette réformée : Non	Branchements : 0	
	Profondeur : 8,00	Echelles :	
	Caracté réformée : Non	Branchements : 0	
		Infiltration regard : Non	

Rapport réalisé avec Réfo-Vill, logiciel conçu par RIV Développement



ELIT		Chantier : NAILLOUX Le Coteau du Pastelier	PAGE : 61/151 RAPPORT : ITV2022-073EU OPERATEUR : M.Palos Q
Type : (ACK) Eaux usées (A)	Longueur du tronçon : 8.00 ml	Section : (ACB) 160 mm	Sens de fécoulement : BEU13 vers REU25
Date du chantier : (ABF) 24/11/2022	Longueur inspectée : 8.00 ml	Matériau : (ACD) PVC-U (AX)	Sens de l'inspection : (AAK) BEU13 vers Collecteur (A)

DISTANCE : 0.00 m de BEU13

PHOTO : 273

OBSERVATIONS :
Noeud de départ : regard de visite (Ref : BEU13)

Code	Caractérisation	Quantification	Emplacement	Asses	Contour
BCE	A	BEU13			

DISTANCE : 8.00 m de BEU13

PHOTO : 274

OBSERVATIONS :
Noeud d'arrivée : (Ref : COLLECTEUR)

Code	Caractérisation	Quantification	Emplacement	Asses	Contour
BCE	Z	COLLECTEUR			

Type : (ACK) Eaux usées (A)	Longueur du tronçon : 5.00 ml	Section : (ACB) 160 mm	Sens de fécoulement : BEU10 vers REU23
Date du chantier : (ABF) 20/10/2022	Longueur inspectée : 5.00 ml	Matériau : (ACD) PVC-U (AX)	Sens de l'inspection : (AAK) BEU10 vers REU23 (A)

DISTANCE : 0.00 m de BEU10

PHOTO : 265

OBSERVATIONS :
Noeud de départ : regard de visite (Ref : BEU10)

Code	Caractérisation	Quantification	Emplacement	Asses	Contour
BCE	A	BEU10			


DISTANCE : 5.00 m de BEU10

PHOTO : 266

OBSERVATIONS :
Noeud d'arrivée : regard de visite (Ref : REU23)

Code	Caractérisation	Quantification	Emplacement	Asses	Contour
BCE	A	REU23			

ELIT		Chantier : NAILLOUX Rue Jacques Prévert	PAGE : 62/151 RAPPORT : ITV2022-073EU OPERATEUR : M.Palos Q
Type : (ACK) Eaux usées (A)	Longueur du tronçon : 5.00 ml	Section : (ACB) 160 mm	Sens de fécoulement : BEU10 vers REU23
Date du chantier : (ABF) 20/10/2022	Longueur inspectée : 5.00 ml	Matériau : (ACD) PVC-U (AX)	Sens de l'inspection : (AAK) BEU10 vers REU23 (B)

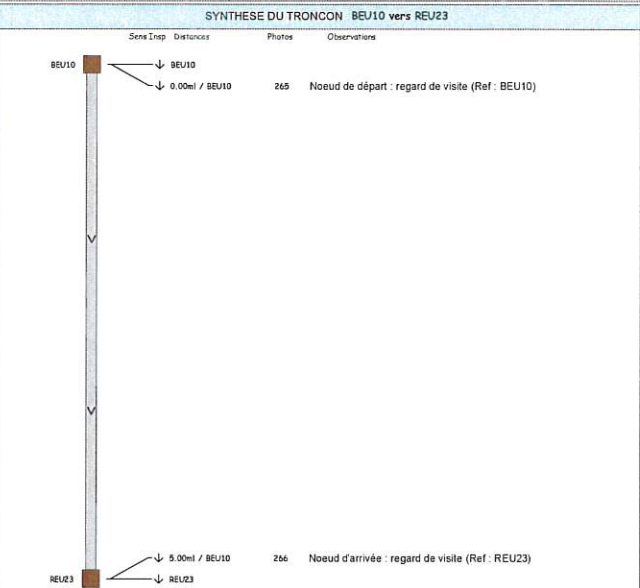


OBSERVATIONS GENERALES DU TRONCON

CONDITIONS GENERALES DE L'INSPECTION

Curage(ACM) : OUI (A)	Surface(AAL) : Route (A)	(ABE) : Inspection par télécaméra (B)
Obturation(ADC) : NON (A)	Type(ACJ) : Gravitaire (A)	
RV : BEU10	Profondeur : 2.49 Cunette refermée : Non	Echelons : Branchements : 0 Dimension regard : 315 Infiltration regard : Non
RV : REU23	Profondeur : 1.96 Cunette refermée : Non	Echelons : Branchements : 0 Dimension regard : 600 Infiltration regard : Non

ELIT		Chantier : NAILLOUX Rue Jacques Prévert	PAGE : 64/151 RAPPORT : ITV2022-073EU OPERATEUR : M.Palos Q
Type : (ACK) Eaux usées (A)	Longueur du tronçon : 82.00 ml	Section : (ACB) 200 mm	Sens de fécoulement : REU23 vers REU24
Date du chantier : (ABF) 20/10/2022	Longueur inspectée : 82.00 ml	Matériau : (ACD) PVC-U (AX)	Sens de l'inspection : (AAK) REU24 vers REU23 (A)

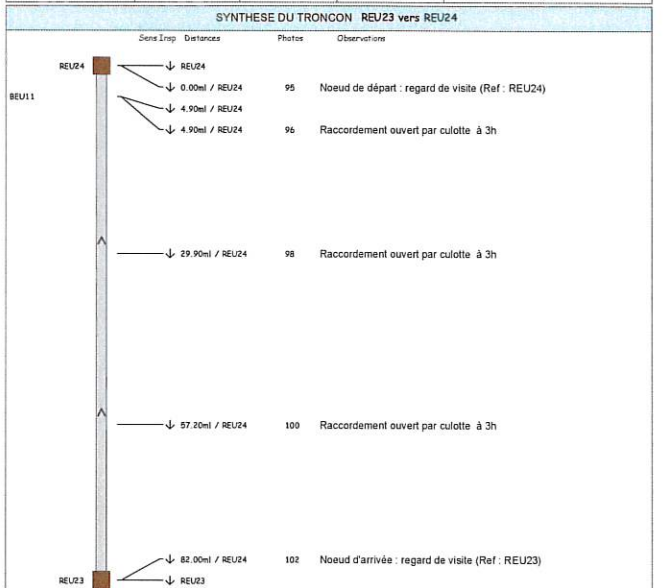

OBSERVATIONS GENERALES DU TRONCON

CONDITIONS GENERALES DE L'INSPECTION

Curage(ACM) : OUI (A)	Surface(AAL) : Route (A)	(ABE) : Inspection par télécaméra (B)
Obturation(ADC) : NON (A)	Type(ACJ) : Gravitaire (A)	
RV : REU23	Profondeur : 1.96 Cunette refermée : Non	Echelons : Branchements : 0 Dimension regard : 600 Infiltration regard : Non
RV : REU24	Profondeur : 2.30 Cunette refermée : Non	Echelons : Branchements : 0 Dimension regard : 600 Infiltration regard : Non

Envoyé en préfecture le 06/05/2024

Reçu en préfecture le 06/05/2024

Publié le 06/05/2024

ID 031-200023596-20240502-BS-20240502_06-DE

		ELIT	
Chemin :	MAILLOUX Rue Paul Verdaine	PAGE :	69/151
RAPPORT :	ITV2022-073EU	OPERATEUR :	M. Péliss O
Longueur du tronçon :	700 m	Section : (ACS)	200 mm
Longueur inspectée :	700 m	Matière : (ACD)	REU24 vers REU25
		PiC-U (AX)	BEU11 vers Collecteur (A)

Code	Caractéristique	Quantification	Engagement	Assurance	Commentaire
BBC	Z	REU11			

DISTANCE :	200 m de BEU11	PHOTO :	267
OBSERVATIONS :	PHOTO : 269		
Noeud d'arrivée : (Réf : COLLECTEUR)			













Rapport réalisé avec Elit-Vill, logiciel conçu par RDU Development

		ELIT	
Chemin :	MAILLOUX Rue Jacques Prévert	PAGE :	71/151
RAPPORT :	ITV2022-073EU	OPERATEUR :	M. Péliss O
Longueur du tronçon :	6900 m	Section : (ACS)	200 mm
Eaux usées (A)	6900 m	Matière : (ACD)	REU24 vers REU25
Date du chantier : (AAB)	20/10/2022	PiC-U (AX)	REU24 vers REU25 (A)

DISTANCE :	0,00 m de REU24	PHOTO :	104
OBSERVATIONS :	PHOTO : 104		
Noeud de départ : regard de visite (Réf : REU24)			

Code	Caractéristique	Quantification	Engagement	Assurance	Commentaire
BCE	A	REU24			

DISTANCE :	15,00 m de REU24	PHOTOS :	105, 106
OBSERVATIONS :	PHOTOS : 105, 106		
Raccordement ouvert par culbute à 9h			

Code	Caractéristique	Quantification	Engagement	Assurance	Commentaire
BCE	A	A			

Rapport réalisé avec Elit-Vill, logiciel conçu par RDU Development

		ELIT	
Chemin :	MAILLOUX Rue Jacques Prévert	PAGE :	72/151
RAPPORT :	ITV2022-073EU	OPERATEUR :	M. Péliss O
Longueur du tronçon :	6900 m	Section : (ACS)	200 mm
Eaux usées (A)	6900 m	Matière : (ACD)	REU24 vers REU25
Date du chantier : (AAB)	20/10/2022	PiC-U (AX)	REU24 vers REU25 (A)

DISTANCE :	37,90 m de REU24	PHOTOS :	107, 108
OBSERVATIONS :	PHOTOS : 107, 108		
Raccordement ouvert par culbute à 9h			

Code	Caractéristique	Quantification	Engagement	Assurance	Commentaire
BCE	A	A			

DISTANCE :	69,00 m de REU24	PHOTOS :	109, 110
OBSERVATIONS :	PHOTOS : 109, 110		
Noeud d'arrivée : regard de visite (Réf : REU29)			

Code	Caractéristique	Quantification	Engagement	Assurance	Commentaire
BCE	A	REU25			

Rapport réalisé avec Elit-Vill, logiciel conçu par RDU Development



ELIT		Chantier : NAILLOUX Rue Jacques Prévert	PAGE : 73/151 RAPPORT : ITV2022-073EU OPERATEUR : M.Palos Q
Type : (ACK) Eaux usées (A)	Longueur du tronçon : 8.00 ml	Section : (ACB) 150 mm	Sens de l'écoulement : BEU12 vers REU24-REU25
Date du chantier : (ABF) 24/11/2022	Longueur inspectée : 8.00 ml	Matériau : (ACD) PVC-U (AX)	Sens de l'inspection : (AAK) BEU12 vers Collecteur (B)

SYNTHESE DU TRONCON BEU12 vers REU24-REU25

Sens Insp Distances Photos Observations

BEU12
↓ BEU12
↓ 0.00ml / BEU12 270 Noeud de départ : regard de visite (Ref : BEU12)

↓ 8.00ml / BEU12 271 Noeud d'arrivée : (Ref : COLLECTEUR)
↓ Collecteur

REU24-REU25

OBSERVATIONS GENERALES DU TRONCON

CONDITIONS GENERALES DE L'INSPECTION

Curage(ACM) : OUI (A)	Surface(AAL) : Route (A)	(ABE) : Inspection par télécaméra (B)
Obturation(ADC) : NON (A)	Type(ACJ) : Gravitaires (A)	
RV : REU25	Profondeur : 2.34	Echelons : Dimension regard : 600
	Cunette refermée : Non	Branchements : 0
RV : REU26	Profondeur :	Echelons : Dimension regard : 600
	Cunette refermée : Non	Branchements : 0
		Infiltration regard : Non

Rapport réalisé avec RAP-VIII, logiciel conçu par ROV Développement

ELIT		Chantier : Publié le 06/05/2024	PAGE : 74/151 RAPPORT : ITV2022-073EU OPERATEUR : M.Palos Q
Type : (ACK) Eaux usées (A)	Longueur du tronçon : 6.00 ml	Section : (ACB) 200 mm	Sens de l'écoulement : REU25 vers REU26
Date du chantier : (ABF) 20/10/2022	Longueur inspectée : 6.00 ml	Matériau : (ACD) PVC-U (AX)	Sens de l'inspection : (AAK) REU25 vers REU26 (B)

SYNTHESE DU TRONCON REU25 vers REU26

Sens Insp Distances Photos Observations

REU25
↓ REU25
↓ 0.00ml / REU25 117 Noeud de départ : regard de visite (Ref : REU25)

↓ 6.00ml / REU25 118 Noeud d'arrivée : regard de visite (Ref : REU26)
Remarque : Arrivée en chute (dans le regard)
↓ REU26

OBSERVATIONS GENERALES DU TRONCON

CONDITIONS GENERALES DE L'INSPECTION

Curage(ACM) : OUI (A)	Surface(AAL) : Route (A)	(ABE) : Inspection par télécaméra (B)
Obturation(ADC) : NON (A)	Type(ACJ) : Gravitaires (A)	
RV : REU25	Profondeur : 2.34	Echelons : Dimension regard : 600
	Cunette refermée : Non	Branchements : 0
RV : REU26	Profondeur :	Echelons : Dimension regard : 600
	Cunette refermée : Non	Branchements : 0
		Infiltration regard : Non

Rapport réalisé avec RAP-VIII, logiciel conçu par ROV Développement

ELIT		Chantier : NAILLOUX Rue Jacques Prévert	PAGE : 74/151 RAPPORT : ITV2022-073EU OPERATEUR : M.Palos Q
Type : (ACK) Eaux usées (A)	Longueur du tronçon : 8.00 ml	Section : (ACB) 150 mm	Sens de l'écoulement : BEU12 vers REU24-REU25
Date du chantier : (ABF) 24/11/2022	Longueur inspectée : 8.00 ml	Matériau : (ACD) PVC-U (AX)	Sens de l'inspection : (AAK) BEU12 vers Collecteur (A)

DISTANCE : 0.00 m de BEU12

OBSERVATIONS : PHOTO : 270

Noeud de départ : regard de visite (Ref : BEU12)

Code	Caractérisation	Quantification	Emplacement	Asses	Contnu
BCE	A	BEU12			

DISTANCE : 8.00 m de BEU12

OBSERVATIONS : PHOTO : 271

Noeud d'arrivée : (Ref : COLLECTEUR)

Code	Caractérisation	Quantification	Emplacement	Asses	Contnu
BCE	Z	COLLECTEUR			

Rapport réalisé avec RAP-VIII, logiciel conçu par ROV Développement

ELIT		Chantier : NAILLOUX Le Coteau du Pasteller	PAGE : 76/151 RAPPORT : ITV2022-073EU OPERATEUR : M.Palos Q
Type : (ACK) Eaux usées (A)	Longueur du tronçon : 6.00 ml	Section : (ACB) 200 mm	Sens de l'écoulement : REU25 vers REU26
Date du chantier : (ABF) 20/10/2022	Longueur inspectée : 6.00 ml	Matériau : (ACD) PVC-U (AX)	Sens de l'inspection : (AAK) REU25 vers REU26 (A)

DISTANCE : 0.00 m de REU25

OBSERVATIONS : PHOTO : 117

Noeud de départ : regard de visite (Ref : REU25)

Code	Caractérisation	Quantification	Emplacement	Asses	Contnu
BCE	A	REU25			

DISTANCE : 6.00 m de REU25

OBSERVATIONS : PHOTO : 118

Noeud d'arrivée : regard de visite (Ref : REU26)
Remarque : Arrivée en chute (dans le regard)

Code	Caractérisation	Quantification	Emplacement	Asses	Contnu
BCE	A	REU26			

Rapport réalisé avec RAP-VIII, logiciel conçu par ROV Développement

Envoyé en préfecture le 06/05/2024

Reçu en préfecture le 06/05/2024

Publié le 06/05/2024

ID : 031-200023596-20240502-BS_20240502_06-DE

ELIT Chamber: MAILLOUX Rue Paul Eluard PAGE: 77/151
RAPPORT : ITV2022-073EU OPERATEUR : M.Frison

Type (ACB)	Longueur du tronçon	Section (ACS)	Sens de l'écoulement
Eau usée (A)	800 ml	160 mm	BEU14 vers REU27
Date du chantier (ABF)	Longueur inspectée	Matière (ACD)	Sens de l'inspection (AKK)
24/10/2022	800 ml	PVCU (AX)	REU27 vers BEU14 (A)

SYNTHÈSE DU TRONÇON BEU14 vers REU27

Sens Top Distances Points Observations

↓ a 20m / REU27 169 Courbure du collecteur vers la droite

↓ a 00m / REU27 146 Nœud de départ : regard de visite (Ref: REU27)

↓ a 00m / REU27 170 Nœud d'arrivée : regard de visite (Ref: BEU14)
Remarque générale
Remarque : Boite de branchement en partie primitive

OBSERVATIONS GÉNÉRALES DU TRONÇON

CONDITIONS GÉNÉRALES DE L'INSPECTION

Catégorie (ACM) : OUI (A)	Système (AAU) : Totale (A)	(ABE) : Inspection par télécaméra (B)
Observation (ADO) : NOM (A)	Type (ACJ) : Granulaire (A)	
RV / BEU14	Profondeur : 2.35	Echelles : Branchements : 0
RV / REU27	Conduite déformée : Non	Échelles : Branchements : 0
	Conduite déformée : Non	Dimension regard : 1000
		Infiltration regard : Non
		Dimension regard : 1000
		Infiltration regard : Non

Rapport réalisé avec Siga-Visi, logiciel conçu par RCV Development

ELIT Chamber: MAILLOUX Rue Paul Eluard PAGE: 78/151
RAPPORT : ITV2022-073EU OPERATEUR : M.Frison

Type (ACB)	Longueur du tronçon	Section (ACS)	Sens de l'écoulement
Eau usée (A)	800 ml	160 mm	BEU14 vers REU27
Date du chantier (ABF)	Longueur inspectée	Matière (ACD)	Sens de l'inspection (AKK)
24/10/2022	800 ml	PVCU (AX)	REU27 vers BEU14 (B)

DISTANCE : 000 m de REU27


PHOTO : 168

OBSERVATIONS : Nœud de départ : regard de visite (Ref: REU27)

Copie Caractérisation Quantification Equipement Assureur/Contrat

BCD A REU27

08.47.21 0.09 M 24-10-2022



DISTANCE : 620 m de REU27


PHOTO : 169

OBSERVATIONS : Courbure du collecteur vers la droite

Copie Caractérisation Quantification Equipement Assureur/Contrat

BCD B

08.48.21 8.00 M 24-10-2022



DISTANCE : 800 m de REU27


PHOTO : 170

OBSERVATIONS : Nœud d'arrivée : regard de visite (Ref: BEU14)

Copie Caractérisation Quantification Equipement Assureur/Contrat

BCD A A BEU14

08.48.21 8.00 M 24-10-2022



ELIT Chamber: MAILLOUX Rue Paul Eluard PAGE: 79/151
RAPPORT : ITV2022-073EU OPERATEUR : M.Frison

Type (ACB)	Longueur du tronçon	Section (ACS)	Sens de l'écoulement
Eau usée (A)	2100 ml	200 mm	REU27 vers REU28
Date du chantier (ABF)	Longueur inspectée	Matière (ACD)	Sens de l'inspection (AKK)
24/10/2022	2100 ml	PVCU (AX)	REU27 vers REU28 (B)

SYNTHÈSE DU TRONÇON REU27 vers REU28

Sens Top Distances Points Observations

↓ a 00m / REU27 119 Nœud de départ : regard de visite (Ref: REU27)

↓ a 70m / REU27 120 Raccordement ouvert par cuvette à 11h

↓ a 210m / REU27 122 Nœud d'arrivée : regard de visite (Ref: REU28)

OBSERVATIONS GÉNÉRALES DU TRONÇON

CONDITIONS GÉNÉRALES DE L'INSPECTION

Catégorie (ACM) : OUI (A)	Système (AAU) : Totale (A)	(ABE) : Inspection par télécaméra (B)
Observation (ADO) : NOM (A)	Type (ACJ) : Granulaire (A)	
RV / REU27	Profondeur : 2.35	Echelles : Branchements : 0
RV / REU28	Conduite déformée : Non	Échelles : Branchements : 0
	Conduite déformée : Non	Dimension regard : 1000
		Infiltration regard : Non
		Dimension regard : 1000
		Infiltration regard : Non

Rapport réalisé avec Siga-Visi, logiciel conçu par RCV Development

ELIT Chamber: MAILLOUX Rue Paul Eluard PAGE: 80/151
RAPPORT : ITV2022-073EU OPERATEUR : M.Frison

Type (ACB)	Longueur du tronçon	Section (ACS)	Sens de l'écoulement
Eau usée (A)	2100 ml	200 mm	REU27 vers REU28
Date du chantier (ABF)	Longueur inspectée	Matière (ACD)	Sens de l'inspection (AKK)
24/10/2022	2100 ml	PVCU (AX)	REU27 vers REU28 (A)

DISTANCE : 000 m de REU27


PHOTO : 118

OBSERVATIONS : Nœud de départ : regard de visite (Ref: REU27)

Copie Caractérisation Quantification Equipement Assureur/Contrat

BCD A REU27

08.47.21 0.09 M 24-10-2022

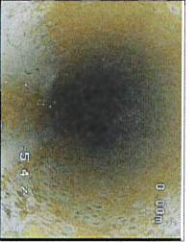

DISTANCE : 770 m de REU27


PHOTOS : 120 121

OBSERVATIONS : Raccordement ouvert par cuvette à 11h


Copie Caractérisation Quantification Equipement Assureur/Contrat

BCA A A A

08.47.21 0.09 M 24-10-2022



08.48.21 7.70 M 24-10-2022



ELIT		Chantier : NAILLOUX Rue Paul Eluard	PAGE : 81/151 RAPPORT : ITV2022-073EU OPERATEUR : M.Frèlon
Type : (ACK) Eaux usées (A)	Longueur du tronçon : 21.00 ml	Section : (ACB) 200 mm	Sens de l'écoulement : REU27 vers REU28
Date du chantier : (ABF) 24/10/2022	Longueur inspectée : 21.00 ml	Matériau : (ACD) PVC-U (AX)	Sens de l'inspection : (AAK) REU27 vers REU28 (A)

DISTANCE : 21.00 m de REU27

OBSERVATIONS :

PHOTOS : 122, 123

Noeud d'arrivée : regard de visite (Ref : REU28)



Code	Caractérisation	Quantification	Emplacement	Assess/Contnu
BCE	A	REU28		


ELIT		Chantier : NAILLOUX Le Coteau du Pasteller	PAGE : 82/151 RAPPORT : ITV2022-073EU OPERATEUR : M.Frèlon
Type : (ACK) Eaux usées (A)	Longueur du tronçon : 26.00 ml	Section : (ACB) 200 mm	Sens de l'écoulement : REU30 vers REU29
Date du chantier : (ABF) 24/10/2022	Longueur inspectée : 26.00 ml	Matériau : (ACD) PVC-U (AX)	Sens de l'inspection : (AAK) REU29 vers REU30 (B)

DISTANCE : 0.00 m de REU29

OBSERVATIONS :

PHOTO : 127

Noeud de départ : regard de visite (Ref : REU29)

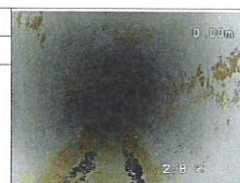


Code	Caractérisation	Quantification	Emplacement	Assess/Contnu
BCD	A	REU29		

DISTANCE : 3.30 m de REU29

OBSERVATIONS :

PHOTOS : 128, 129

Raccordement ouvert par culotte à 10h

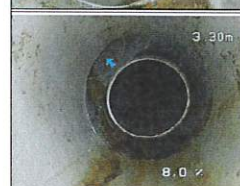


Code	Caractérisation	Quantification	Emplacement	Assess/Contnu
BCA	A	A	10h	

DISTANCE : 15.30 m de REU29

OBSERVATIONS :

PHOTO : 131


Photographie
Remarque : Photographie de tronçon

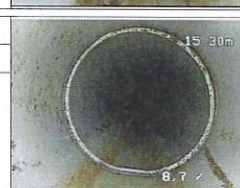

Code	Caractérisation	Quantification	Emplacement	Assess/Contnu
BDA				

ELIT		Chantier : NAILLOUX Le Coteau du Pasteller	PAGE : 82/151 RAPPORT : ITV2022-073EU OPERATEUR : M.Frèlon
Type : (ACK) Eaux usées (A)	Longueur du tronçon : 26.00 ml	Section : (ACB) 200 mm	Sens de l'écoulement : REU30 vers REU29
Date du chantier : (ABF) 24/10/2022	Longueur inspectée : 26.00 ml	Matériau : (ACD) PVC-U (AX)	Sens de l'inspection : (AAK) REU29 vers REU30 (A)

SYNTHESE DU TRONCON REU30 vers REU29

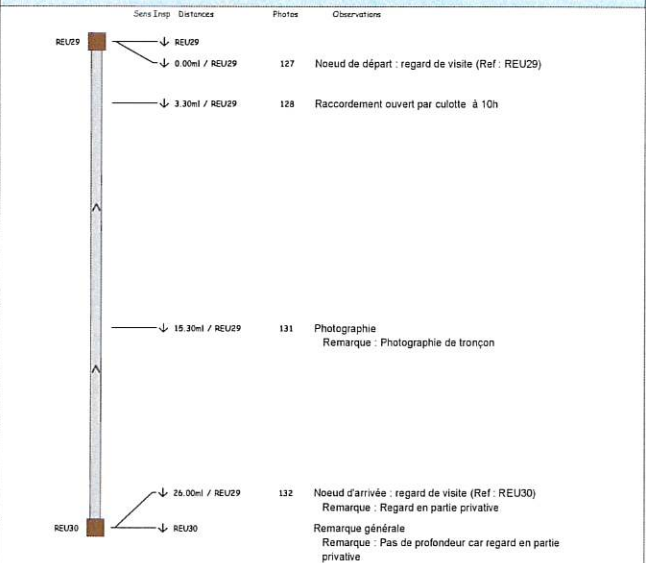

OBSERVATIONS GENERALES DU TRONCON

CONDITIONS GENERALES DE L'INSPECTION

Curage(ACM) : OUI (A)	Surface(AAL) : Propriété bâtie (F)	(ABE) : Inspection par télécaméra (B)
Occlusion(ADC) : NON (A)	Type(ACJ) : Gravière (A)	
RV : REU30	Profondeur : Cunette refermée : Non	Echelons : Branchements : 0
		Dimension regard : 1000 Infiltration regard : Non
RV : REU29	Profondeur : 1.91 Cunette refermée : Non	Echelons : Branchements : 0
		Dimension regard : 1000 Infiltration regard : Non

ELIT		Chantier : NAILLOUX Le Coteau du Pasteller	PAGE : 84/151 RAPPORT : ITV2022-073EU OPERATEUR : M.Frèlon
Type : (ACK) Eaux usées (A)	Longueur du tronçon : 26.00 ml	Section : (ACB) 200 mm	Sens de l'écoulement : REU30 vers REU29
Date du chantier : (ABF) 24/10/2022	Longueur inspectée : 26.00 ml	Matériau : (ACD) PVC-U (AX)	Sens de l'inspection : (AAK) REU29 vers REU30 (B)

DISTANCE : 26.00 m de REU29

OBSERVATIONS :

PHOTOS : 132, 133

Noeud d'arrivée : regard de visite (Ref : REU30)

Remarque : Regard en partie privative



Code	Caractérisation	Quantification	Emplacement	Assess/Contnu
BCE	A	REU30		

ELIT		Chantier : MAILLOUX Rue Paul Eluard		PAGE : 86/151 RAPPORT : ITV2022-073EU OPERATEUR : M.Frèlon	
Type : (ACK) Eaux usées (A)	Longueur du tronçon : 4.50 ml	Section : (ACB) 200 mm	Sans de froucement : REU29 vers REU28		
Date du chantier : (ABF) 24/10/2022	Longueur inspectée : 4.50 ml	Matériau : (ACD) PVC-U (AX)	Sans de inspection : (AAK) REU28 vers REU29 (A)		
SYNTHESE DU TRONCON REU29 vers REU28					
Photos					
OBSERVATIONS GENERALES DU TRONCON					
CONDITIONS GENERALES DE L'INSPECTION					
Charge(ACI) : OUI (A)	Surface(AAL) : Route (A)		(ABE) : Inspection par télécaméra (B)		
Obstruction(ADG) : NON (A)	Type(ACJ) : Gravitaire (A)				
RV : REU29	Profondeur : 1.91	Cunette reformée : Non	Echelons : 0	Dimension regard : 1000	
RV : REU28	Profondeur : 2.20	Cunette reformée : Non	Echelons : 0	Infiltration regard : Non	
	Profondeur : 2.20	Cunette reformée : Non	Echelons : 0	Dimension regard : 1000	
	Profondeur : 1.91	Cunette reformée : Non	Echelons : 0	Infiltration regard : Non	
Rapport réalisé avec RAB-Vill, logiciel conçu par RDU Développement					

ELIT		Chantier : MAILLOUX Rue Paul Eluard		PAGE : 87/151 RAPPORT : ITV2022-073EU OPERATEUR : M.Frèlon	
Type : (ACK) Eaux usées (A)	Longueur du tronçon : 35.00 ml	Section : (ACB) 200 mm	Sans de froucement : REU28 vers REU31		
Date du chantier : (ABF) 24/10/2022	Longueur inspectée : 35.00 ml	Matériau : (ACD) PVC-U (AX)	Sans de inspection : (AAK) REU28 vers REU31 (B)		
SYNTHESE DU TRONCON REU28 vers REU31					
Photos					
OBSERVATIONS GENERALES DU TRONCON					
CONDITIONS GENERALES DE L'INSPECTION					
Charge(ACI) : OUI (A)	Surface(AAL) : Route (A)		(ABE) : Inspection par télécaméra (B)		
Obstruction(ADG) : NON (A)	Type(ACJ) : Gravitaire (A)				
RV : REU28	Profondeur : 2.20	Cunette reformée : Non	Echelons : 0	Dimension regard : 1000	
RV : REU31	Profondeur : 1.92	Cunette reformée : Non	Echelons : 0	Infiltration regard : Non	
	Profondeur : 2.20	Cunette reformée : Non	Echelons : 0	Dimension regard : 1000	
	Profondeur : 1.92	Cunette reformée : Non	Echelons : 0	Infiltration regard : Non	
Rapport réalisé avec RAB-Vill, logiciel conçu par RDU Développement					

ELIT		Chantier : MAILLOUX Rue Paul Eluard		PAGE : 86/151 RAPPORT : ITV2022-073EU OPERATEUR : M.Frèlon	
Type : (ACK) Eaux usées (A)	Longueur du tronçon : 4.50 ml	Section : (ACB) 200 mm	Sans de froucement : REU29 vers REU28		
Date du chantier : (ABF) 24/10/2022	Longueur inspectée : 4.50 ml	Matériau : (ACD) PVC-U (AX)	Sans de inspection : (AAK) REU28 vers REU29 (B)		
SYNTHESE DU TRONCON REU29 vers REU28					
Photos					
OBSERVATIONS GENERALES DU TRONCON					
CONDITIONS GENERALES DE L'INSPECTION					
Charge(ACI) : OUI (A)	Surface(AAL) : Route (A)		(ABE) : Inspection par télécaméra (B)		
Obstruction(ADG) : NON (A)	Type(ACJ) : Gravitaire (A)				
RV : REU29	Profondeur : 1.91	Cunette reformée : Non	Echelons : 0	Dimension regard : 1000	
RV : REU28	Profondeur : 2.20	Cunette reformée : Non	Echelons : 0	Infiltration regard : Non	
	Profondeur : 2.20	Cunette reformée : Non	Echelons : 0	Dimension regard : 1000	
	Profondeur : 1.91	Cunette reformée : Non	Echelons : 0	Infiltration regard : Non	
Rapport réalisé avec RAB-Vill, logiciel conçu par RDU Développement					

ELIT		Chantier : MAILLOUX Rue Paul Eluard		PAGE : 88/151 RAPPORT : ITV2022-073EU OPERATEUR : M.Frèlon	
Type : (ACK) Eaux usées (A)	Longueur du tronçon : 35.00 ml	Section : (ACB) 200 mm	Sans de froucement : REU28 vers REU31		
Date du chantier : (ABF) 24/10/2022	Longueur inspectée : 35.00 ml	Matériau : (ACD) PVC-U (AX)	Sans de inspection : (AAK) REU28 vers REU31 (A)		
SYNTHESE DU TRONCON REU28 vers REU31					
Photos					
OBSERVATIONS GENERALES DU TRONCON					
CONDITIONS GENERALES DE L'INSPECTION					
Charge(ACI) : OUI (A)	Surface(AAL) : Route (A)		(ABE) : Inspection par télécaméra (B)		
Obstruction(ADG) : NON (A)	Type(ACJ) : Gravitaire (A)				
RV : REU28	Profondeur : 2.20	Cunette reformée : Non	Echelons : 0	Dimension regard : 1000	
RV : REU31	Profondeur : 1.92	Cunette reformée : Non	Echelons : 0	Infiltration regard : Non	
	Profondeur : 2.20	Cunette reformée : Non	Echelons : 0	Dimension regard : 1000	
	Profondeur : 1.92	Cunette reformée : Non	Echelons : 0	Infiltration regard : Non	
Rapport réalisé avec RAB-Vill, logiciel conçu par RDU Développement					

Envoyé en préfecture le 06/05/2024
 Reçu en préfecture le 06/05/2024
 Publié le 06/05/2024
 ID : 031-200023596-20240502-BS_20240502_06-DE



ELIT Engineering & Technology

Chantier : MAILLOUX
Rue Paul Eluard

PAGE : 89/151
RAPPORT : ITV2022-073EU
OPERATEUR : M.Frèlon

Type : (ACK) Eaux usées (A)	Section : (ACB) 200 mm
Date du chantier : (ABF) 24/10/2022	Matériau : (ACD) PVC-U (AX)
Longueur du tronçon 36.00 ml	Sans de recouvrement : REI28 vers REU31
Longueur inspectée : 36.00 ml	Sans de inspection : (AAK) REI28 vers REU31 (A)

DISTANCE : 22.89 m de REU28

PHOTOS : 137, 138

Raccordement ouvert par culotte à 3h



Code	Caractérisation	Quantification	Emplacement	Assés	Contnu
BCA	A	A	3h		

DISTANCE : 23.56 m de REU28

PHOTOS : 139, 140

Raccordement ouvert par culotte à 3h

Code	Caractérisation	Quantification	Emplacement	Assés	Contnu
BCA	A	A	3h		

Rapport réalisé avec RAB-VII, logiciel conçu par RCV Développement



Chantier : MAILLOUX
Rue Paul Eluard

PAGE : 91/151

RAPPORT : ITV2022-073EU
OPERATEUR : M.Frèlon

Type : (ACK) Eaux usées (A)	Section : (ACB) 200 mm
Date du chantier : (ABF) 24/10/2022	Matériau : (ACD) PVC-U (AX)
Longueur du tronçon 38.00 ml	Sans de recouvrement : REU31 vers REU32
Longueur inspectée : 38.00 ml	Sans de inspection : (AAK) REU31 vers REU32 (B)

SYNTHESE DU TRONCON REU31 vers REU32

Photos

Sans Imp. Distances

REU31 → 0.00ml / REU31
REU31 → 0.00ml / REU31

143 Nœud de départ : regard de visite (Ref. REU31)

→ 7.15ml / REU31

144 Raccordement ouvert par culotte à 1h

→ 11.26ml / REU31

146 Raccordement ouvert par culotte à 9h



OBSERVATIONS GENERALES DU TRONCON

CONDITIONS GENERALES DE L'INSPECTION

Courgr(ACK) : OUI (A)	Surface(MAL) : Route (A)	(ABE) : Inspection par télécaméra (B)
Obturation(ACC) : NON (A)	Type(ACJ) : Granulaire (A)	

RV : REU31	Profondeur : 1,52	Echellons : Dimension regard : 1000
RV : REU32	Corréctio référents : Non	Infiltation regard : Non
	Profondeur : 2,56	Echellons : Dimension regard : 1000
	Corréctio référents : Non	Infiltation regard : Non

Rapport réalisé avec RAB-VII, logiciel conçu par RCV Développement

ELIT Engineering & Technology

Chantier : MAILLOUX
Rue Paul Eluard


PAGE : 90/151
RAPPORT : ITV2022-073EU
OPERATEUR : M.Frèlon

Type : (ACK) Eaux usées (A)	Section : (ACB) 200 mm
Date du chantier : (ABF) 24/10/2022	Matériau : (ACD) PVC-U (AX)
Longueur du tronçon 36.00 ml	Sans de recouvrement : REI28 vers REU31
Longueur inspectée : 36.00 ml	Sans de inspection : (AAK) REI28 vers REU31 (A)

DISTANCE : 36.00 m de REU28

PHOTOS : 141, 142

Nœud d'arrivée : regard de visite (Ref. REU31)

 

Code	Caractérisation	Quantification	Emplacement	Assés	Contnu
BCE	A	REU31			

Rapport réalisé avec RAB-VII, logiciel conçu par RCV Développement



Chantier : MAILLOUX
Rue Paul Eluard

PAGE : 92/151

RAPPORT : ITV2022-073EU
OPERATEUR : M.Frèlon

Type : (ACK) Eaux usées (A)	Section : (ACB) 200 mm
Date du chantier : (ABF) 24/10/2022	Matériau : (ACD) PVC-U (AX)
Longueur du tronçon 38.00 ml	Sans de recouvrement : REU31 vers REU32
Longueur inspectée : 38.00 ml	Sans de inspection : (AAK) REU31 vers REU32 (A)

DISTANCE : 0.00 m de REU31

PHOTO : 143

Nœud de départ : regard de visite (Ref. REU31)



Code	Caractérisation	Quantification	Emplacement	Assés	Contnu
BCD	A	REU31			

DISTANCE : 7.15 m de REU31

PHOTOS : 144, 145

Raccordement ouvert par culotte à 1h

Code	Caractérisation	Quantification	Emplacement	Assés	Contnu
BCA	A	A	1h		

Envoyé en préfecture le 06/05/2024

Reçu en préfecture le 06/05/2024

Publié le 06/05/2024

ID : 031-200023596-20240502-BS_20240502_06-DE



Rapport réalisé avec RAB-VII, logiciel conçu par RCV Développement

Envoyé en préfecture le 06/05/2024


Reçu en préfecture le 06/05/2024

Publié le 06/05/2024

ID : 031-200023596-20240502-BS-20240502_06-DE


ELIT		PAGE : 93151	
Chantier :	MAILLOUX	RAPPORT :	ITV2022-073EU
	Rue Paul Verlaine	OPERATEUR :	M.Frèron
Longueur du tronçon :	38,00 m	Sens de l'écoulement :	REU31 vers REU32
Eau usée (A) :		Sens de l'inspection :	(A)X
Date de chantier (A)B7 :	24/05/2022	Matériau (A)C3 :	PVC-U (A)X
Longueur inspectée :	38,00 m	Sens de l'inspection (A) :	REU31 vers REU32 (A)


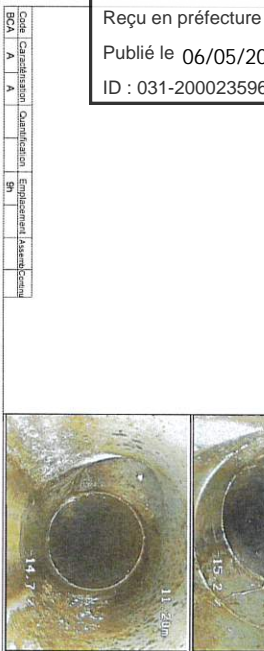

BCE :	A	REU31		


DISTANCE :	38,00 m de REU31	PHOTOS :	149, 150
OBSERVATIONS :			
Noeud d'arrivée : regard de visite (Ref : REU32)			

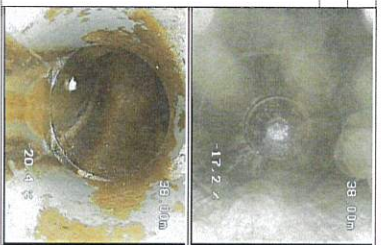

Rapport réalisé avec ELIT-Vill, regard contrôlé par ROV Développement

ELIT		PAGE : 94151	
Chantier :	MAILLOUX	RAPPORT :	ITV2022-073EU
	Rue Paul Verlaine	OPERATEUR :	M.Frèron
Type (A)C1 :	Eaux usées (A)	Sens de l'écoulement :	REU32 vers REU33
Date de chantier (A)B7 :	24/05/2022	Sens de l'inspection (A)X :	PVC-U (A)X
Longueur du tronçon :	38,00 m	REU32 vers REU33 (B) :	
Longueur inspectée :	38,00 m		

DISTANCE :	0 m de REU32	PHOTOS :	
OBSERVATIONS :			
Noeud de départ : regard de visite (Ref : REU32)			

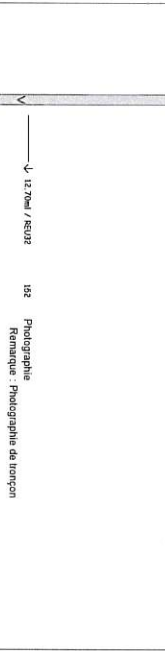






Rapport réalisé avec ELIT-Vill, regard contrôlé par ROV Développement

ELIT		PAGE : 96151	
Chantier :	MAILLOUX	RAPPORT :	ITV2022-073EU
	Rue Paul Verlaine	OPERATEUR :	M.Frèron
Type (A)C1 :	Eaux usées (A)	Sens de l'écoulement :	REU32 vers REU33
Date de chantier (A)B7 :	24/05/2022	Sens de l'inspection (A)X :	REU32 vers REU33 (A)
Longueur du tronçon :	38,00 m	REU32 vers REU33 (A) :	
Longueur inspectée :	38,00 m		

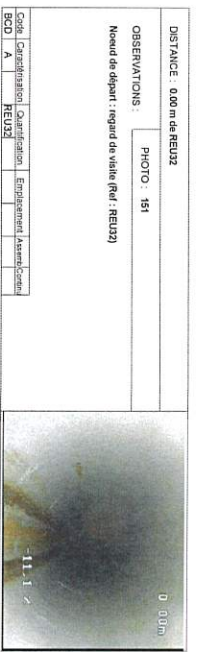


DISTANCE :	12,70 m de REU32	PHOTO :	152
OBSERVATIONS :			
Noeud de départ : regard de visite (Ref : REU32)			



Rapport réalisé avec ELIT-Vill, regard contrôlé par ROV Développement

ELIT		PAGE : 96151	
Chantier :	MAILLOUX	RAPPORT :	ITV2022-073EU
	Impasse Paul Verlaine	OPERATEUR :	M.Frèron
Type (A)C1 :	Eaux usées (A)	Sens de l'écoulement :	BEU15 vers BEU35
Date de chantier (A)B7 :	24/05/2022	Sens de l'inspection (A)X :	REU32 vers BEU15 (A)
Longueur du tronçon :	9,50 m	REU32 vers BEU15 (A) :	
Longueur inspectée :	9,50 m		

DISTANCE :	0,00 m de REU35	PHOTOS :	
OBSERVATIONS :			
Noeud de départ : regard de visite (Ref : REU35)			

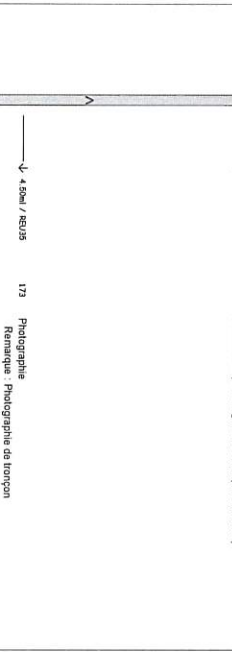






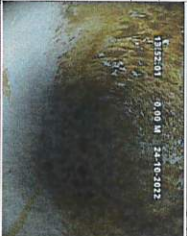


Rapport réalisé avec ELIT-Vill, regard contrôlé par ROV Développement

Envoyé en préfecture le 06/05/2024


Reçu en préfecture le 06/05/2024


Publié le 06/05/2024

ID : 031-200023596-20240502-BS-20240502_06-DE

		ELIT Charrier : MAILLOUX Impasse Paul Verlaire	PAGE : 97/151 RAPPORT : ITV2022-073EU OPERATEUR : M.Frèron
Type : (ACN) Eau usées (A)	Longueur du tronçon : 9,20 m Date du chantier : (ASB) 24/10/2022	Section : (ACB) 160 mm Matériau : (ACD) PVC-U (AX)	Sens de recouvrement : BEU16 vers REU35 Sens de inspection : (AAK) REU35 vers BEU15 (B)
Code Caractérisation Qualification Equipement Assureur/Contrat BCA A A REU35	Quantification Equipement Assureur/Contrat REU35	PHOTO : 171 Neud de départ : regard de visite (Ref : REU39)	ITV2221 4,93 M 24-10-2022 


Rapport réalisé avec BAP-VUE, logiciel conçu par BVC Development

		Charrier : MAILLOUX Impasse Paul Verlaire	PAGE : 98/151 RAPPORT : ITV2022-073EU OPERATEUR : M.Frèron

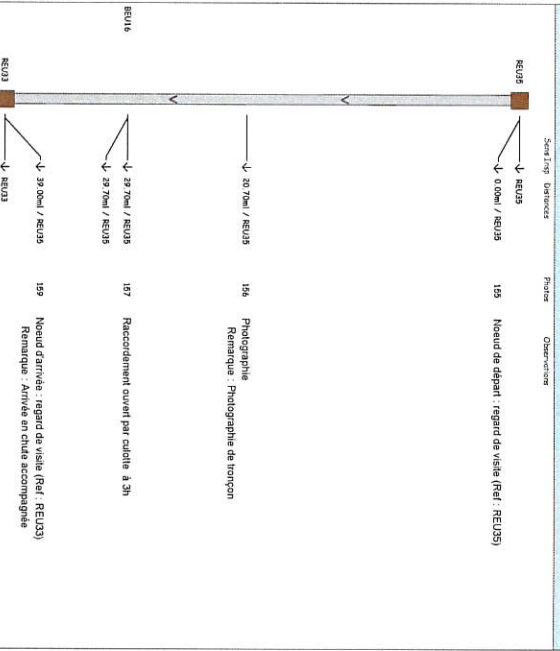


CONDITIONS GENERALES DE L'INSPECTION			
Caractérisation : QUA (A)	Surface (AAL) : Route (A)	(ASE) : Inspection par télécaméra (B)	
Caractérisation : NCM (A)	Type (AC) : Standard (A)		
RV : REU35	Profondeur : 1,94	Échellons : 0	Dimension regard : 1000
	Cumulets relevés : Non	Branchements : 0	Infiltration regard : Non
RV : REU35	Profondeur : 2,14	Échellons : 0	Dimension regard : 1000
	Cumulets relevés : Non	Branchements : 0	Infiltration regard : Non

Rapport réalisé avec BAP-VUE, logiciel conçu par BVC Development

		Charrier : MAILLOUX Impasse Paul Verlaire	PAGE : 99/151 RAPPORT : ITV2022-073EU OPERATEUR : M.Frèron
Type : (ACN) Eau usées (A)	Longueur du tronçon : 39,00 m Date du chantier : (ASB) 24/10/2022	Section : (ACB) 200 mm Matériau : (ACD) PVC-U (AX)	Sens de recouvrement : REU35 vers REU35 Sens de inspection : (AAK) REU35 vers REU35 (A)




Code Caractérisation Qualification Equipement Assureur/Contrat BCA A A REU35	Quantification Equipement Assureur/Contrat REU35	DISTANCE : 20,70 m de REU35	PHOTO : 156 Observations : Photographie Remarque : Photographie de tronçon
---	---	-----------------------------	---

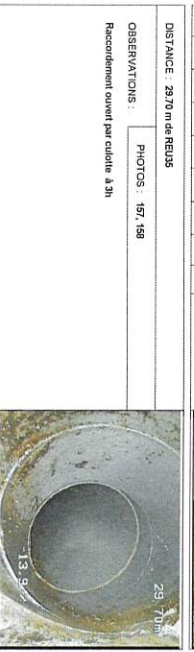


---	---	-----------------------------	--



Rapport réalisé avec BAP-VUE, logiciel conçu par BVC Development

		Charrier : MAILLOUX Impasse Paul Verlaire	PAGE : 100/151 RAPPORT : ITV2022-073EU OPERATEUR : M.Frèron
Type : (ACN) Eau usées (A)	Longueur du tronçon : 39,00 m Date du chantier : (ASB) 24/10/2022	Section : (ACB) 200 mm Matériau : (ACD) PVC-U (AX)	Sens de recouvrement : REU35 vers REU35 Sens de inspection : (AAK) REU35 vers REU35 (A)

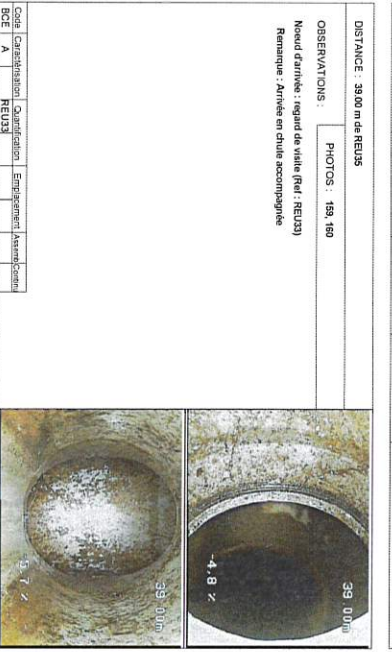

Rapport réalisé avec BAP-VUE, logiciel conçu par BVC Development


ELIT		Chantier : MAILLOUX Le Coteau du Pastaler		PAGE : 101/151 RAPPORT : ITV2022-073EU OPERATEUR : M.Palos Q
Type : (ACK) Eaux usées (A)	Longueur du tronçon 4,00 ml	Section : (ACB) 160 mm	Sens de l'écoulement : BEU16 vers REU15-REU13	
Date du chantier : (ABF) 24/10/2022	Longueur inspectée : 4,00 ml	Matériau : (ACD) PVC-U (AX)	Sens de l'inspection : (AAK) BEU16 vers Collecteur (B)	
SYNTHESE DU TRONCON BEU16 vers REU15-REU13				
Photos				
Sans Stop Distances				
Observations : 17% Nœud de départ : regard de visite (Ref : BEU16)				
OBSERVATIONS GENERALES DU TRONCON				
CONDITIONS GENERALES DE L'INSPECTION				
Cavige(ACK) : OUI (A)				
Saufes(AAL) : Route (A)				
Obturation(AD) : NON (A)				
Type(ACJ) : Gravitaire (A)				
(ABE) : Inspection par télécaméra (B)				
RV : BEU16				
Profondeur : 2,30				
Echelons : Dimension regard : 1000				
Cunettes reformées : Non				
Infiltration regard : Non				
RV : REU14				
Profondeur : 0				
Echelons : Dimension regard : 1000				
Cunettes reformées : Non				
Infiltration regard : Non				
Rapport réalisé avec RAP-VIII, logiciel conçu par ROV Développement				

ELIT		Chantier : MAILLOUX Rue Paul Verlaire		PAGE : 103/151 RAPPORT : ITV2022-073EU OPERATEUR : M.Félon
Type : (ACK) Eaux usées (A)	Longueur du tronçon 31,00 ml	Section : (ACB) 200 mm	Sens de l'écoulement : REU33 vers REU34	
Date du chantier : (ABF) 24/10/2022	Longueur inspectée : 31,00 ml	Matériau : (ACD) PVC-U (AX)	Sens de l'inspection : (AAK) REU33 vers REU34 (B)	
SYNTHESE DU TRONCON REU33 vers REU34				
Photos				
Sans Stop Distances				
Observations : 16% Nœud d'arrivée : regard de visite (Ref : REU34) Remarque : Regard impossible à ouvrir Remarque générale Remarque : Regard impossible à ouvrir				
OBSERVATIONS GENERALES DU TRONCON				
CONDITIONS GENERALES DE L'INSPECTION				
Cavige(ACK) : OUI (A)				
Saufes(AAL) : Route (A)				
Obturation(AD) : NON (A)				
Type(ACJ) : Gravitaire (A)				
(ABE) : Inspection par télécaméra (B)				
RV : REU33				
Profondeur : 2,14				
Echelons : Dimension regard : 1000				
Cunettes reformées : Non				
Infiltration regard : Non				
RV : REU14				
Profondeur : 0				
Echelons : Dimension regard : 1000				
Cunettes reformées : Non				
Infiltration regard : Non				
Rapport réalisé avec RAP-VIII, logiciel conçu par ROV Développement				



Envoyé en préfecture le 06/05/2024
 Reçu en préfecture le 06/05/2024
 Publié le 06/05/2024
 ID : 031-200023596-20240502-BS_20240502_06-DE

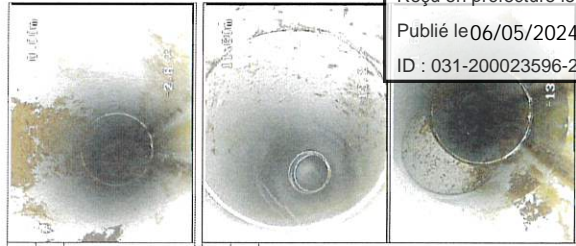



1/3

ELIT		Chantier : NAILLOUX Rue Paul Verlaine	PAGE : 106/151 RAPPORT : ITV2022-073EU OPERATEUR : M. Frélon
Type : (ACK) Eaux usées (A)	Longueur du tronçon : 31.00 ml	Section : (ACB) 200 mm	Sens de l'écoulement : REU33 vers REU34
Date du chantier : (ABF) 24/10/2022	Longueur inspectée : 31.00 ml	Matériau : (ACD) PVC-U (AX)	Sens de l'inspection : (AAK) REU33 vers REU34 (A)

DISTANCE : 31.00 m de REU33

OBSERVATIONS : PHOTOS : 165, 167

Noeud d'arrivée : regard de visite (Ref : REU34)
Remarque : Regard impossible à ouvrir

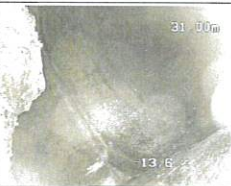
Code	Caractérisation	Quantification	Emplacement	Asses	Contnu
BCE	A	REU34			

ELIT		Chantier : NAILLOUX Rue Paul Verlaine	PAGE : 107/151 RAPPORT : ITV2022-073EU OPERATEUR : M. Frélon
Type : (ACK) Eaux usées (A)	Longueur du tronçon : 7.00 ml	Section : (ACB) 160 mm	Sens de l'écoulement : BEU17 vers REU33-REU34
Date du chantier : (ABF) 24/10/2022	Longueur inspectée : 7.00 ml	Matériau : (ACD) PVC-U (AX)	Sens de l'inspection : (AAK) BEU17 vers Collecteur (A)

DISTANCE : 0.00 m de BEU17

OBSERVATIONS : PHOTO : 177

Noeud de départ : regard de visite (Ref : BEU17)




Code	Caractérisation	Quantification	Emplacement	Asses	Contnu
BCE	A	BEU17			

DISTANCE : 6.00 m de BEU17

OBSERVATIONS : PHOTO : 178

Courbure du collecteur vers le bas




Code	Caractérisation	Quantification	Emplacement	Asses	Contnu
BCE	B				

DISTANCE : 7.00 m de BEU17


OBSERVATIONS : PHOTO : 179

Noeud d'arrivée : (Ref : COLLECTEUR)



Code	Caractérisation	Quantification	Emplacement	Asses	Contnu
BCE	Z	COLLECTEUR			

ELIT		Chantier : NAILLOUX Rue Paul Verlaine	PAGE : 106/151 RAPPORT : ITV2022-073EU OPERATEUR : M. Frélon
Type : (ACK) Eaux usées (A)	Longueur du tronçon : 7.00 ml	Section : (ACB) 160 mm	Sens de l'écoulement : BEU17 vers REU33-REU34
Date du chantier : (ABF) 24/10/2022	Longueur inspectée : 7.00 ml	Matériau : (ACD) PVC-U (AX)	Sens de l'inspection : (AAK) BEU17 vers Collecteur (B)

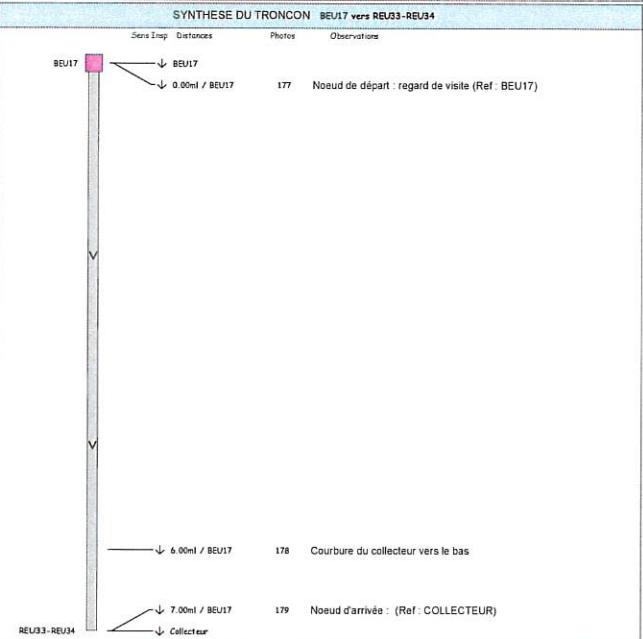


OBSERVATIONS GENERALES DU TRONCON

CONDITIONS GENERALES DE L'INSPECTION

Curage(ACM) : OUI (A)	Surface(AAL) : Route (A)	(ABE) : Inspection par télécaméra (B)
Obturation(ADC) : NON (A)	Type(ACJ) : Gravitaire (A)	
BP : BEU17	Profondeur : 2.32	Dimension boîte : 315
Infiltration boîte :		

ELIT		Chantier : NAILLOUX Rue Charles Baudelaire	PAGE : 108/151 RAPPORT : ITV2022-073EU OPERATEUR : M. Frélon
Type : (ACK) Eaux usées (A)	Longueur du tronçon : 25.50 ml	Section : (ACB) 200 mm	Sens de l'écoulement : REU35 vers REU36
Date du chantier : (ABF) 04/11/2022	Longueur inspectée : 25.50 ml	Matériau : (ACD) PVC-U (AX)	Sens de l'inspection : (AAK) REU35 vers REU36 (B)

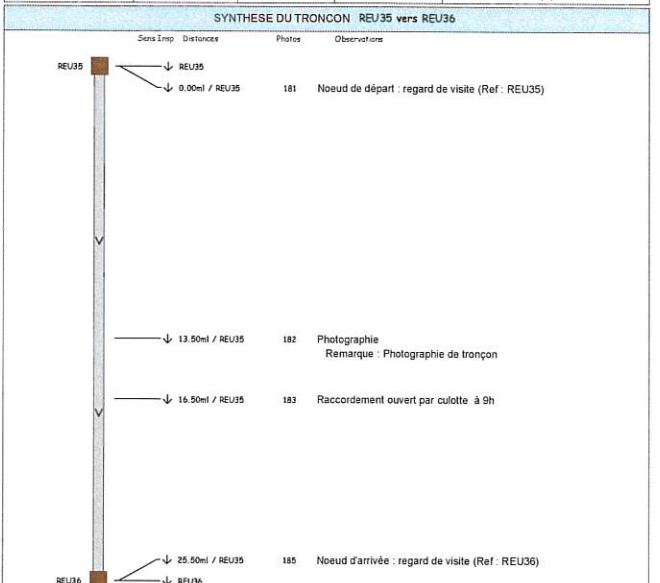

OBSERVATIONS GENERALES DU TRONCON

CONDITIONS GENERALES DE L'INSPECTION

Curage(ACM) : OUI (A)	Surface(AAL) : Route (A)	(ABE) : Inspection par télécaméra (B)
Obturation(ADC) : NON (A)	Type(ACJ) : Gravitaire (A)	
RV : REU35	Profondeur : 1.94	Echelons :
	Cunette refermée : Non	Branchements : 0
RV : REU36	Profondeur : 2.84	Echelons :
	Cunette refermée : Non	Branchements : 0
		Dimension regard : 1000
		Infiltration regard : Non
		Dimension regard : 1000
		Infiltration regard : Non

	Chantier : NAILLOUX Rue Charles Baudelaire	PAGE : 109/151 RAPPORT : ITV2022-073EU OPERATEUR : M.Frèlon
Type : (ACK) Eaux usées (A)	Longueur du tronçon : 25.50 ml	Section : (ACB) 200 mm
Date du chantier : (ABF) 04/11/2022	Longueur inspectée : 25.50 ml	Sens de l'écoulement : REU35 vers REU36
		Sens de l'inspection : (AAK) REU35 vers REU36 (A)

DISTANCE : 0.00 m de REU35

OBSERVATIONS : PHOTO : 181

Noeud de départ : regard de visite (Ref : REU35)

Code	Caractérisation	Quantification	Emplacement	Assemb.	Continu
BCD	A	REU35			

DISTANCE : 13.50 m de REU35

OBSERVATIONS : PHOTO : 182

Photographie

Remarque : Photographie de tronçon

Code	Caractérisation	Quantification	Emplacement	Assemb.	Continu
BDA					

DISTANCE : 16.50 m de REU35

OBSERVATIONS : PHOTOS : 183, 184

Raccordement ouvert par culotte à 9h

Code	Caractérisation	Quantification	Emplacement	Assemb.	Continu
BCA	A	A	9h		

	Chantier : NAILLOUX Rue Charles Baudelaire	PAGE : 110/151 RAPPORT : ITV2022-073EU OPERATEUR : M.Frèlon
Type : (ACK) Eaux usées (A)	Longueur du tronçon : 30.00 ml	Section : (ACB) 200 mm
Date du chantier : (ABF) 04/11/2022	Longueur inspectée : 30.00 ml	Sens de l'écoulement : REU36 vers REU37
		Sens de l'inspection : (AAK) REU36 vers REU37 (B)

SYNTHESE DU TRONCON REU36 vers REU37

Sens Insp	Distances	Photos	Observations
↓	0.00ml / REU36	187	Noeud de départ : regard de visite (Ref : REU36)
↓	2.60ml / REU36	188	Raccordement ouvert par culotte à 2h
↓	2.60ml / REU36		
↓	19.20ml / REU36	190	Raccordement ouvert par culotte à 11h
↓	30.00ml / REU36	192	Noeud d'arrivée : regard de visite (Ref : REU37)

OBSERVATIONS GENERALES DU TRONCON

CONDITIONS GENERALES DE L'INSPECTION

Curage(ACM) : OUI (A)	Surface(AAL) : Route (A)	(ABE) : Inspection par télécamera (B)
Obturation(ADC) : NON (A)	Type(ACJ) : Gravitaire (A)	
RV : REU36	Profondeur : 2.84	Echelons : 0
	Cunette fermée : Non	Branchements : 0
	Profondeur : 2.38	Echelons : 0
RV : REU37	Profondeur : 2.38	Echelons : 0
	Cunette fermée : Non	Branchements : 0
		Dimension regard : 1000
		Infiltration regard : Non
		Dimension regard : 1000
		Infiltration regard : Non

	Chantier : NAILLOUX Rue Charles Baudelaire	PAGE : 111/151 RAPPORT : ITV2022-073EU OPERATEUR : M.Frèlon
Type : (ACK) Eaux usées (A)	Longueur du tronçon : 25.50 ml	Section : (ACB) 200 mm
Date du chantier : (ABF) 04/11/2022	Longueur inspectée : 25.50 ml	Sens de l'écoulement : REU35 vers REU36
		Sens de l'inspection : (AAK) REU35 vers REU36 (A)

DISTANCE : 25.50 m de REU35

OBSERVATIONS : PHOTOS : 185, 186

Noeud d'arrivée : regard de visite (Ref : REU36)

Code	Caractérisation	Quantification	Emplacement	Assemb.	Continu
BCD	A	REU36			

	Chantier : NAILLOUX Rue Charles Baudelaire	PAGE : 112/151 RAPPORT : ITV2022-073EU OPERATEUR : M.Frèlon
Type : (ACK) Eaux usées (A)	Longueur du tronçon : 30.00 ml	Section : (ACB) 200 mm
Date du chantier : (ABF) 04/11/2022	Longueur inspectée : 30.00 ml	Sens de l'écoulement : REU36 vers REU37
		Sens de l'inspection : (AAK) REU36 vers REU37 (A)

DISTANCE : 0.00 m de REU36

OBSERVATIONS : PHOTO : 187

Noeud de départ : regard de visite (Ref : REU36)

Code	Caractérisation	Quantification	Emplacement	Assemb.	Continu
BCD	A	REU36			

DISTANCE : 2.60 m de REU36

OBSERVATIONS : PHOTOS : 188, 189

Raccordement ouvert par culotte à 2h

Code	Caractérisation	Quantification	Emplacement	Assemb.	Continu
BCA	A	A	2h		

Envoyé en préfecture le 06/05/2024

Reçu en préfecture le 06/05/2024

Publié le 06/05/2024

ID : 031-200023596-20240502-BS_20240502_06-DE




Chantier :	MAILLOUX Rue Charles Baudelaire	PAGE :	114/151
RAPPORT :	ITV2022-073EU	OPERATEUR :	M.Frèron






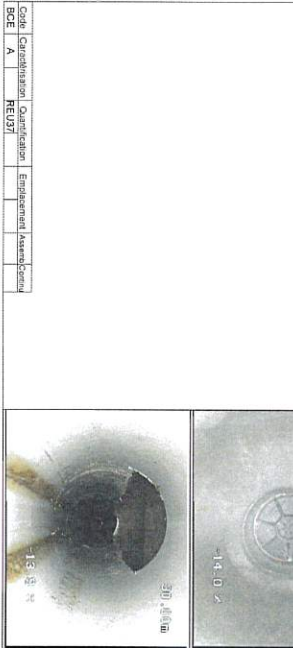

Rapport réalisé avec Beta-Vill, logiciel conçu par RDU Development

Chantier :	MAILLOUX Rue Charles Baudelaire	PAGE :	114/151
RAPPORT :	ITV2022-073EU	OPERATEUR :	M.Frèron
Type (ACB) :	Eaux usées (A)	Longueur du tronçon :	7,00 ml
Date du chantier (ABF) :	04/11/2022	Longueur inspectée :	7,00 ml
		Section : (ACB) :	160 mm
		Matériau : (ACD) :	PCCU (AX)


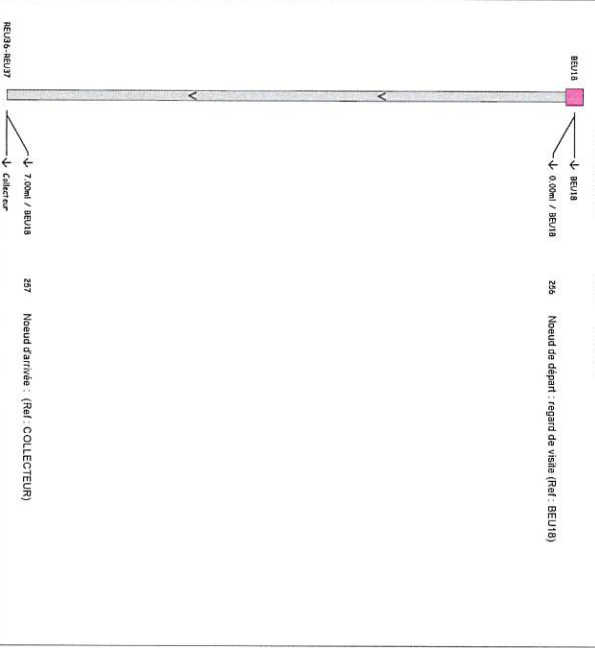


BP :	REU16	Profondeur :	1,90	Dimension boîte :	315
		Infiltration :	Non		

Rapport réalisé avec Beta-Vill, logiciel conçu par RDU Development

Chantier :	MAILLOUX Rue Charles Baudelaire	PAGE :	114/151
RAPPORT :	ITV2022-073EU	OPERATEUR :	M.Frèron
Type (ACB) :	Eaux usées (A)	Longueur du tronçon :	7,00 ml
Date du chantier (ABF) :	04/11/2022	Longueur inspectée :	7,00 ml
		Section : (ACB) :	200 mm
		Matériau : (ACD) :	PCCU (AX)

DISTANCE :	0,00 m de BEU18	PHOTO :	255
OBSERVATIONS :			
Code :	Classification	Quantification	Emploi/état
BCA :	A	A	BEU18

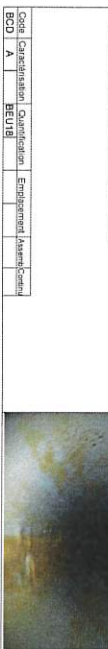


DISTANCE :	7,00 m de BEU18	PHOTO :	257
OBSERVATIONS :			
Code :	Classification	Quantification	Emploi/état
BCA :	Z	Z	COLLECTEUR



Rapport réalisé avec Beta-Vill, logiciel conçu par RDU Development

Chantier :	MAILLOUX Rue Charles Baudelaire	PAGE :	114/151
RAPPORT :	ITV2022-073EU	OPERATEUR :	M.Frèron
Type (ACB) :	Eaux usées (A)	Longueur du tronçon :	9,00 ml
Date du chantier (ABF) :	04/11/2022	Longueur inspectée :	9,00 ml
		Section : (ACB) :	200 mm
		Matériau : (ACD) :	PCCU (AX)


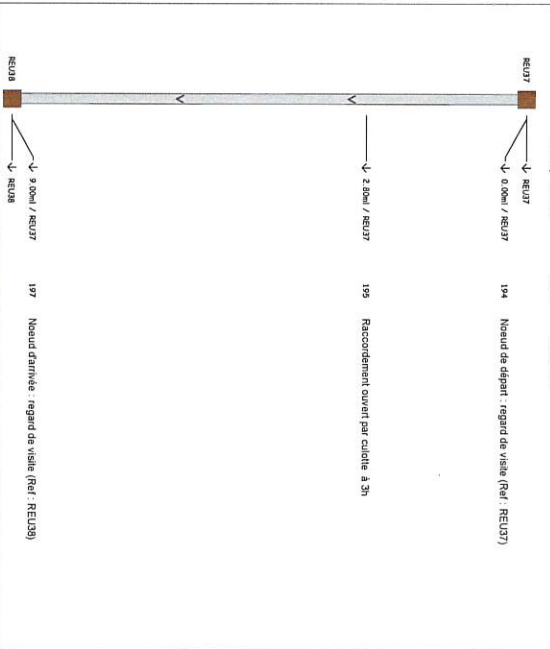

Compteur(AOI) :	QIA (A)	Surface(AAU) :	Roadie (A)	(ABE) :	Inspection par télécamera (B)
Cheminement(AOI) :	NON (A)	Type(AU) :	Gravitaire (A)		
RV :	REU18	Profondeur :	2,42	Dimension regard :	1000
		Canalisations :	Non	Infiltration regard :	Non
		Branchement :	0	Dimension regard :	1000
		Infiltration regard :	Non		


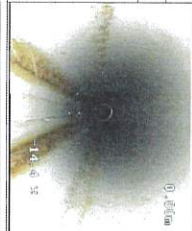

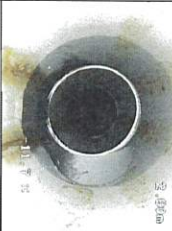
Rapport réalisé avec Beta-Vill, logiciel conçu par RDU Development

Envoyé en préfecture le 06/05/2024




Reçu en préfecture le 06/05/2024

Publié le 06/05/2024


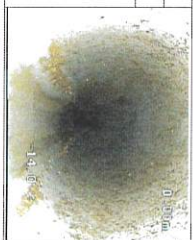
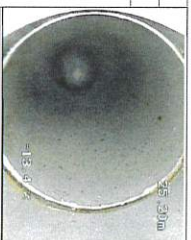

ID : 031-200023596-20240502-BS_20240502_06-DE

		ELIT Chamber : NAILLOUX Rue Charles Baudelaire	PAGE : 117/151 RAPPORT : ITV2022-073EU OPERATEUR : M.Frelon
Type : (ACB)	Longueur du tronçon : 9,00 ml	Section : (ACB) : 200 mm	Sens de recouvrement : REU37 vers REU38
Eaux usées (A)		Matériau : (ACD) : PVC-U (AX)	Sens de inspection : (AAX) REU37 vers REU38 (A)
Date du chantier : (ABF) 04/11/2022	Longueur inspectée : 9,00 ml		
DISTANCE : 9,00 m de REU37 PHOTO : 194 Noeud de départ : regard de visite (Ref : REU37)			
OBSERVATIONS : Noeud drainée : regard de visite (Ref : REU37)		PHOTOS : 197, 198	
Code Caractérisation : REU38 Qualification : REU38		Emplacement : Assent/Condu BCD : A A A	
			
			

Rapport réalisé avec BAP-VIII, logiciel conçu par BIVY Development

		ELIT Chamber : NAILLOUX Rue Charles Baudelaire	PAGE : 118/151 RAPPORT : ITV2022-073EU OPERATEUR : M.Frelon
Type : (ACX)	Longueur du tronçon : 9,00 ml	Section : (ACB) : 200 mm	Sens de recouvrement : REU37 vers REU38
Eaux usées (A)		Matériau : (ACD) : PVC-U (AX)	Sens de inspection : (AAX) REU37 vers REU38 (A)
Date du chantier : (ABF) 04/11/2022	Longueur inspectée : 9,00 ml		
DISTANCE : 9,00 m de REU37 PHOTO : 197, 198 Noeud drainée : regard de visite (Ref : REU38)			
OBSERVATIONS : Noeud drainée : regard de visite (Ref : REU38)		PHOTOS : 197, 198	
Code Caractérisation : REU38 Qualification : REU38		Emplacement : Assent/Condu BCD : A A A	
			

Rapport réalisé avec BAP-VIII, logiciel conçu par BIVY Development

		ELIT Chamber : NAILLOUX Rue Paul Verlaine	PAGE : 119/151 RAPPORT : ITV2022-073EU OPERATEUR : M.Frelon
Type : (ACN)	Longueur du tronçon : 71,50 ml	Section : (ACB) : 200 mm	Sens de recouvrement : REU38 vers REU39
Eaux usées (A)		Matériau : (ACD) : PVC-U (AX)	Sens de inspection : (AAX) REU38 vers REU39 (B)
Date du chantier : (ABF) 04/11/2022	Longueur inspectée : 71,50 ml		
DISTANCE : 0,00 m de REU38 PHOTO : 199 Noeud de départ : regard de visite (Ref : REU38)			
OBSERVATIONS : Noeud de départ : regard de visite (Ref : REU38)		PHOTOS : 200, 201 Recouvrement ouvert par caduète à 11h	
Code Caractérisation : REU38 Qualification : REU38		Emplacement : Assent/Condu BCD : A A A	
			
			

SYNTHESE DU TRONCON : REU38 vers REU39

Sens long Distance Points Observations


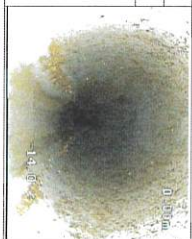
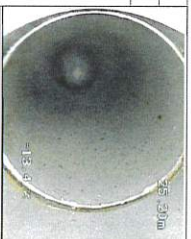
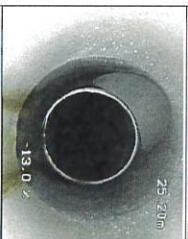
- REU38 → REU38 : 199 Noeud de départ : regard de visite (Ref : REU38)
- REU38 → REU38 : 200 Recouvrement ouvert par caduète à 11h
- REU38 → REU38 : 202 Recouvrement ouvert par caduète à 11h
- REU38 → REU38 : 204 Recouvrement ouvert par caduète à 9h
- REU38 → REU38 : 206 Noeud drainée : regard de visite (Ref : REU39)
- REU39 → REU39 : Non

OBSERVATIONS GENERALES DU TRONCON

CONDITIONS GENERALES DE L'INSPECTION

Curaplat(ACM) : OUI (A)	Surfcon(ADU) : Non (A)	(ABE) : Inspection par télécaméra (B)
Obstruction(OCC) : Non (A)	Type(ACI) : Générale (A)	
RV : REU38	Profondeur : 2,42	Echelles : 0
RV : REU39	Canette refermée : Non	Branchements : 0
	Profondeur : 1,74	Echelles : 0
	Canette refermée : Non	Branchements : 0
		Dimension regard : 1000
		Infiltration regard : Non
		Dimension regard : 500
		Infiltration regard : Non

Rapport réalisé avec BAP-VIII, logiciel conçu par BIVY Development

		ELIT Chamber : NAILLOUX Rue Paul Verlaine	PAGE : 120/151 RAPPORT : ITV2022-073EU OPERATEUR : M.Frelon
Type : (ACN)	Longueur du tronçon : 71,50 ml	Section : (ACB) : 200 mm	Sens de recouvrement : REU38 vers REU39
Eaux usées (A)		Matériau : (ACD) : PVC-U (AX)	Sens de inspection : (AAX) REU38 vers REU39 (A)
Date du chantier : (ABF) 04/11/2022	Longueur inspectée : 71,50 ml		
DISTANCE : 25,20 m de REU38 PHOTO : 199 Noeud de départ : regard de visite (Ref : REU38)			
OBSERVATIONS : Noeud de départ : regard de visite (Ref : REU38)		PHOTOS : 200, 201 Recouvrement ouvert par caduète à 11h	
Code Caractérisation : REU38 Qualification : REU38		Emplacement : Assent/Condu BCD : A A A	
			
			

Rapport réalisé avec BAP-VIII, logiciel conçu par BIVY Development



ELIT		Chantier : NAILLOUX Rue Paul Verlaine	PAGE : 121/151 RAPPORT : ITV2022-073EU OPERATEUR : M.Frélon
Type : (ACK) Eaux usées (A)	Longueur du tronçon : 71.50 ml	Section : (ACB) 200 mm	Sens de l'écoulement : REU38 vers REU39
Date du chantier : (ABF) 04/11/2022	Longueur inspectée : 71.50 ml	Matériau : (ACD) PVC-U (AX)	Sens de l'inspection : (AAK) REU38 vers REU39 (A)

DISTANCE : 49.40 m de REU38

PHOTOS : 202, 203

OBSERVATIONS :
Raccordement ouvert par culotte à 11h

Code	Caractérisation	Quantification	Emplacement	Assemblé/Continu
BCA	A	A	11h	

DISTANCE : 68.80 m de REU38

PHOTOS : 204, 205

OBSERVATIONS :
Raccordement ouvert par culotte à 9h

Code	Caractérisation	Quantification	Emplacement	Assemblé/Continu
BCA	A	A	9h	

ELIT		Chantier : NAILLOUX Rue Jacques Prévert	PAGE : 1 sur 1 RAPPORT : ITV2022-073EU
Type : (ACK) Eaux usées (A)	Longueur du tronçon : 39.50 ml	Section : (ACB) 200 mm	Sens de l'écoulement : REU39 vers REU40
Date du chantier : (ABF) 04/11/2022	Longueur inspectée : 39.50 ml	Matériau : (ACD) PVC-U (AX)	Sens de l'inspection : (AAK) REU39 vers REU40 (B)

SYNTHESE DU TRONCON REU39 vers REU40

Sens Insp	Distances	Photos	Observations
↓	0.00ml / REU39	208	Noeud de départ : regard de visite (Ref : REU39)
↓	25.00ml / REU39	212	Photographie Remarque : Photographie de tronçon
↓	39.50ml / REU39	210	Noeud d'arrivée : regard de visite (Ref : REU40)

OBSERVATIONS GENERALES DU TRONCON

CONDITIONS GENERALES DE L'INSPECTION

Curage(ACM) : OUI (A)	Surface(AAL) : Route (A)	(ABE) : Inspection par télécamera (B)
Obturation(ADC) : NON (A)	Type(ACJ) : Gravitare (A)	
RV : REU39	Profondeur : 1.74 Cunette reformée : Non	Echelons : Branchements : 0
RV : REU40	Profondeur : 3.18 Cunette reformée : Non	Echelons : Branchements : 0
		Dimension regard : 1000 Infiltration regard : Non

ELIT		Chantier : NAILLOUX Rue Paul Verlaine	PAGE : 122/151 RAPPORT : ITV2022-073EU OPERATEUR : M.Frélon
Type : (ACK) Eaux usées (A)	Longueur du tronçon : 71.50 ml	Section : (ACB) 200 mm	Sens de l'écoulement : REU38 vers REU39
Date du chantier : (ABF) 04/11/2022	Longueur inspectée : 71.50 ml	Matériau : (ACD) PVC-U (AX)	Sens de l'inspection : (AAK) REU38 vers REU39 (A)

DISTANCE : 71.50 m de REU38

PHOTOS : 206, 207

OBSERVATIONS :
Noeud d'arrivée : regard de visite (Ref : REU39)

Code	Caractérisation	Quantification	Emplacement	Assemblé/Continu
BCE	A		REU39	

ELIT		Chantier : NAILLOUX Rue Jacques Prévert	PAGE : 124/151 RAPPORT : ITV2022-073EU OPERATEUR : M.Frélon
Type : (ACK) Eaux usées (A)	Longueur du tronçon : 39.50 ml	Section : (ACB) 200 mm	Sens de l'écoulement : REU39 vers REU40
Date du chantier : (ABF) 04/11/2022	Longueur inspectée : 39.50 ml	Matériau : (ACD) PVC-U (AX)	Sens de l'inspection : (AAK) REU39 vers REU40 (A)

DISTANCE : 0.00 m de REU39

PHOTO : 208

OBSERVATIONS :
Noeud de départ : regard de visite (Ref : REU39)

Code	Caractérisation	Quantification	Emplacement	Assemblé/Continu
BCD	A		REU39	

DISTANCE : 25.00 m de REU39

PHOTO : 212

OBSERVATIONS :
Photographie
Remarque : Photographie de tronçon

Code	Caractérisation	Quantification	Emplacement	Assemblé/Continu
BDA				

DISTANCE : 39.50 m de REU39

PHOTOS : 210, 211

OBSERVATIONS :
Noeud d'arrivée : regard de visite (Ref : REU40)


Code	Caractérisation	Quantification	Emplacement	Assemblé/Continu
BCE	A		REU40	


Envoyé en préfecture le 06/05/2024


Reçu en préfecture le 06/05/2024


Publié le 06/05/2024


ID : 031-200023596-20240502-BS_20240502_06-DE


		Charrier : MAILLOUX Rue Jacques Prévert		PAGE : 128151 RAPPORT : ITV2022-073EU OPERATEUR : M.Frèlon	
Code	Caractérisation	Quantification	Equipement	Assessment	Contraintes
BCD	A	A	REU40		
Type : (ACN) Eau usées (A)		Longueur du tronçon : 33.50 ml	Section : (ACB) 200 mm	Sens de fasciement : REU40 vers REU41	
Date du chantier : (ABF) 04/1/2022		Longueur inspectée : 33.50 ml	Matériau : (ACD) PVC-U (AX)	Sens de inspection : (AKK) REU40 vers REU41 (B)	
DISTANCE : 0.00 m de REU40					
OBSERVATIONS : Noeud de départ : regard de visite (Ref : REU40)					
PHOTO : 213					
Synthèse du tronçon : REU40 vers REU41					
Observations : 213 Noeud de départ : regard de visite (Ref : REU40) 214 Recouvrement ouvert par calotte à 2h 216 Recouvrement ouvert par calotte à 2h					
CONDITIONS GENERALES DE L'INSPECTION					
Caractérisation : (A) (A) (A) (A)		Surface(s) : (A) (A) Type(s) : (A) (A)		(A) (B) : Inspection par télécaméra (B)	
RV : REU40		Profondeur : 3.18	Echillons :		Dimension regard : 1000
RV : REU41		Canalisat. déformée : Non	Branchements : 0		Infiltration regard : Non
		Profondeur : 3.62	Echillons :		Dimension regard : 1000
		Canalisat. déformée : Non	Branchements : 0		Infiltration regard : Non






		PAGE : 129/151 RAPPORT : ITV2022-073EU OPERATEUR : M.Frelon	
Champier : MAILLOUX Rue Jacques Prévert		Section : (ACB) 200 mm Matériau : (ACD) PVCU (AX)	
Type : (ACN) Eau usées (A) Date du chantier : (ABF) 04/11/2022		Sens de recouvrement : REU4 vers REU4 Sens de inspection : (AKK) REU4 vers REU4 (B)	
Longueur du tronçon : 13,50 m Longueur inspectée : 13,50 m		Sens de recouvrement : REU4 vers REU4 Sens de inspection : (AKK) REU4 vers REU4 (B)	
DISTANCE : 13,50 m de REU4		PHOTO : 237, 238	
OBSERVATIONS : Inspection interrompue Remarque : Caméra n'avance plus car trop de pente Inspection buse impossible car regard en pente privée		PHOTO : 240	
Code Caractérisation : BCD A A A A		Code Caractérisation : BCD A A A A	
Code Caractérisation : BCD Z Z Z Z		Code Caractérisation : BCD Z Z Z Z	






Envoyé en préfecture le 06/05/2024


Reçu en préfecture le 06/05/2024


Publié le 06/05/2024


ID : 031-200023596-20240502-BS-20240502_06-DE

		Chambre : MAILLOUX Rue Jacques Prévert		PAGE : 131/151 RAPPORT : ITV2022-073EU OPERATEUR : M.Félon	
Type : (ACN)	Longueur du tronçon	Section : (ACB)	Sens de recoulement :		
Eaux usées (A)	1200 ml	200 mm	BEU20 vers REU4		
Date du chantier : (ASB)	Longueur inspectée :	Matériau : (ACD)	Sens de inspection : (AAK)		
04/11/2022	1200 ml	PVC-U (AX)	REU4 vers BEU20 (A)		
SYNTHESE DU TRONCON BEU20 vers REU44					
Sens Top Distances		Plans Observations			
↓ 0.00m / REU44	242	Noeud de départ : regard de visite (Ref : REU44)			
↓ 5.00m / REU44	243	Raccordement ouvert par culotte à 9h			
↓ 12.00m / REU44	244	Inspection interrompue			
		Remarque : Caméra rive/avance plus car trop de pente			
		Inspection inverse impossible car regard en partie privative			
		Zone non inspectée			
		REU20			
		REU44			
CONDITIONS GENERALES DE L'INSPECTION					
Charge/(ACN) : OUI (A)	Surface/(AAU) : Jantins (G)	(ASB) : Inspection par télécaméra (B)			
Obstruction/(AO) : NON (A)	Type/(ACJ) : Garantie (A)				
RV : BEU20	Profondeur :	Echellons :	Dimension regard :		
	Cunette déformée : Non	Branchements : 0	Infiltration regard : Non		
	Profondeur : 2.18	Echellons :	Dimension regard : 1000		
RV : REU44	Cunette déformée : Non	Branchements : 0	Infiltration regard : Non		
Rapport réalisé avec ELIT-VII, logiciel conçu par RCV Development					

		Chambre : MAILLOUX Rue Jacques Prévert		PAGE : 134/151 RAPPORT : ITV2022-073EU OPERATEUR : M.Félon	
Type : (ACN)	Longueur du tronçon	Section : (ACB)	Sens de recoulement :		
Eaux usées (A)	Inconnue	200 mm	BEU20 vers REU44		
Date du chantier : (ASB)	Longueur inspectée :	Matériau : (ACD)	Sens de inspection : (AAK)		
04/11/2022	1200 ml	PVC-U (AX)	REU44 vers BEU20 (B)		
DISTANCE : 0.00 m de REU44					
OBSERVATIONS :		PHOTO : 342			
Noeud de départ : regard de visite (Ref : REU44)					
Code : Caractérisation		Qualification :	Emploi/emploi Asservi/Contraint		
BCE	A	A	5h		
DISTANCE : 5.00 m de REU44					
OBSERVATIONS :		PHOTO : 243			
Raccordement ouvert par culotte à 9h					
Code : Caractérisation		Qualification :	Emploi/emploi Asservi/Contraint		
BCE	A	A	5h		
DISTANCE : 12.00 m de REU44					
OBSERVATIONS :		PHOTO : 244			
Inspection interrompue					
Remarque : Caméra rive/avance plus car trop de pente					
Inspection inverse impossible car regard en partie privative					
Code : Caractérisation		Qualification :	Emploi/emploi Asservi/Contraint		
BCE	Z	Z			
Rapport réalisé avec ELIT-VII, logiciel conçu par RCV Development					


		Chambre : MAILLOUX Rue Jacques Prévert		PAGE : 135/151 RAPPORT : ITV2022-073EU OPERATEUR : M.Félon	
Type : (ACN)	Longueur du tronçon	Section : (ACB)	Sens de recoulement :		
Eaux usées (A)	15.00 ml	200 mm	REU44 vers REU41		
Date du chantier : (ASB)	Longueur inspectée :	Matériau : (ACD)	Sens de inspection : (AAK)		
04/11/2022	15.00 ml	PVC-U (AX)	REU44 vers REU41 (B)		
SYNTHESE DU TRONCON REU44 vers REU41					
Sens Top Distances		Plans Observations			
↓ 0.00m / REU44	232	Noeud de départ : regard de visite (Ref : REU44)			
↓ 5.00m / REU44	233	Photographie			
		Remarque : Photographie de tronçon			
		REU44			
		REU41			
CONDITIONS GENERALES DE L'INSPECTION					
Charge/(ACN) : OUI (A)	Surface/(AAU) : Route (A)	(ASB) : Inspection par télécaméra (B)			
Obstruction/(AO) : NON (A)	Type/(ACJ) : Garantie (A)				
RV : REU44	Profondeur :	Echellons :	Dimension regard :		
	Cunette déformée : Non	Branchements : 0	Infiltration regard : Non		
	Profondeur : 3.82	Echellons :	Dimension regard : 1000		
RV : REU41	Cunette déformée : Non	Branchements : 0	Infiltration regard : Non		
Rapport réalisé avec ELIT-VII, logiciel conçu par RCV Development					

		Chambre : MAILLOUX Rue Jacques Prévert		PAGE : 138/151 RAPPORT : ITV2022-073EU OPERATEUR : M.Félon	
Type : (ACN)	Longueur du tronçon	Section : (ACB)	Sens de recoulement :		
Eaux usées (A)	15.00 ml	200 mm	REU44 vers REU41		
Date du chantier : (ASB)	Longueur inspectée :	Matériau : (ACD)	Sens de inspection : (AAK)		
04/11/2022	15.00 ml	PVC-U (AX)	REU44 vers REU41 (A)		
DISTANCE : 0.00 m de REU44					
OBSERVATIONS :		PHOTO : 232			
Noeud de départ : regard de visite (Ref : REU44)					
Code : Caractérisation		Qualification :	Emploi/emploi Asservi/Contraint		
BCE	A	A	5h		
DISTANCE : 5.00 m de REU44					
OBSERVATIONS :		PHOTO : 233			
Photographie					
Remarque : Photographie de tronçon					
Code : Caractérisation		Qualification :	Emploi/emploi Asservi/Contraint		
BCE	A	A	5h		
DISTANCE : 15.00 m de REU44					
OBSERVATIONS :		PHOTOS : 244, 235			
Noeud de départ : regard de visite (Ref : REU41)					
Code : Caractérisation		Qualification :	Emploi/emploi Asservi/Contraint		
BCE	A	A	5h		
Rapport réalisé avec ELIT-VII, logiciel conçu par RCV Development					

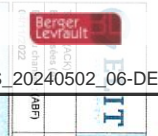

Chantier : NAILLOUX Rue Jacques Prévert	Section : (A-C-B) 200 mm	Matériau : (A-C-D) PVC-U (A)	Longueur du tronçon : 11,00 m	Longueur inspectée : 11,00 m
OPÉRATEUR : M.Frèlon	REU41 vers REU42	REU41 vers REU42	REU41 vers REU42 (B)	REU41 vers REU42 (B)

SYNTHÈSE DU TRONÇON REU41 vers REU42

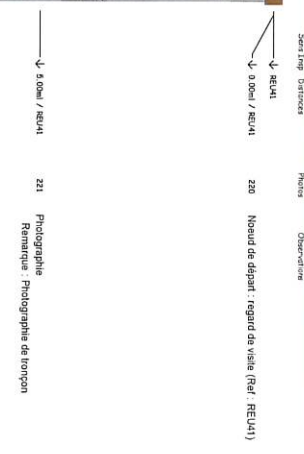


CONDITIONS GÉNÉRALES DE L'INSPECTION			
Chargé/Actu. : (A) / (A)	Sollicité/Actu. : Un chemin (B)	(A-B) :	Inspection par télescope (B)
Obstruction/(A-C) : NON(A)	Type/(A-C) : Générale (A)		
RV : REU41	Profondeur : 3,82	Echelles :	Dimension regard : 400
	Curvité référents : Non	Branchements : 0	Infiltration regard : Non
RV : REU42	Profondeur :	Echelles :	Dimension regard :
	Curvité référents : Non	Branchements : 0	Infiltration regard : Non

ELIT	Chantier : NAILLOUX Rue Jacques Prévert	PAGE : 137/151 RAPPORT : ITV2022-073EU
Type : (A-C-B) Eaux usées (A)	Longueur du tronçon : 11,00 m	Section : (A-C-B) 200 mm
Date du chantier : (A-B) 04/11/2022	Longueur inspectée : 11,00 m	Matériau : (A-C-D) PVC-U (A)

DISTANCE : 0,00 m de REU41	PHOTO : 220	
OBSERVATIONS : Noeud de départ - regard de visite (Ref. : REU41)		
Code : Caractérisation : Quantification : Emplacement : Assemblé/Continu : BDA		
DISTANCE : 5,00 m de REU41	PHOTO : 221	
OBSERVATIONS : Photographie Remarque : Photographie de tronçon		

DISTANCE : 11,00 m de REU41	PHOTOS : 222, 225	
OBSERVATIONS : Noeud d'arrivée - regard de visite (Ref. : REU42) Remarque : Arrivée en chute accompagnée Regard inaccessible (dans tonçon)		
Code : Caractérisation : Quantification : Emplacement : Assemblé/Continu : BDA		
Code : Caractérisation : Quantification : Emplacement : Assemblé/Continu : BDA		

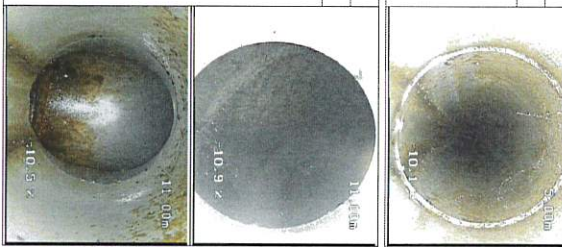

Synthèse d'inspection télévisé

Tronçon	Profondeurs (m)	Section (mm)	Longueur (m)	Matériaux	Longueur Tuyau (m)	Dist/Regard (m)	Code	Caractérisations	Quantifications	Emplacement	Assemblé	Continu	Page
REU9 vers REU5		200	7,00	PVC-U									2
						7,00 /REU5		Noeud d'arrivée : regard de visite (Ref : REU5)					3
						0,00 /REU5		Noeud de départ : regard de visite (Ref : REU5)					3
REU5 vers REU6		200	51,50	PVC-U									4
						0,00 /REU5		Noeud de départ : regard de visite (Ref : REU5)					5
						16,10 /REU5		Photo					5
						50,10 /REU5		Réparation					5
						51,50 /REU5		Noeud d'arrivée : regard de visite (Ref : REU5)					6
REU8 vers REU6		200	14,00	PVC-U									7
						14,00 /REU8		Noeud d'arrivée : regard de visite (Ref : REU8)					8
						7,80 /REU8		Photo					8
						0,00 /REU8		Noeud de départ : regard de visite (Ref : REU8)					8
REU5 vers REU7		200	8,00	PVC-U									9
						0,00 /REU6		Noeud de départ : regard de visite (Ref : REU6)					10
						8,00 /REU6		Noeud d'arrivée : regard de visite (Ref : REU7)					10
BEU1 vers BEU2		200	15,00	PVC-U									11
						15,00 /REU2		Noeud d'arrivée : regard de visite (Ref : BEU1)					12
						7,80 /REU2		Photographie					12
						0,00 /REU2		Remarque : Photographie de tronçon					12
								Noeud de départ : regard de visite (Ref : BEU2)					12

Synthèse d'inspection télévisé

Tronçon	Profondeurs (m)	Section (mm)	Longueur (m)	Matériaux	Longueur Tuyau (m)	Dist/Regard (m)	Code	Caractérisations	Quantifications	Emplacement	Assemblé	Continu	Page
BEU2 vers BEU3		200	3,50	PVC-U									13
						3,50 /REU3		Noeud d'arrivée : regard de visite (Ref : BEU2)					13
						0,00 /REU3		Noeud de départ : regard de visite (Ref : BEU3)					14
BEU3 vers REU2		200	14,00	PVC-U									15
						14,00 /REU2		Noeud d'arrivée : regard de visite (Ref : BEU3)					16
						0,00 /REU2		Noeud de départ : regard de visite (Ref : REU2)					16
REU2 vers REU1		200	4,00	PVC-U									17
						4,00 /REU1		Noeud d'arrivée : regard de visite (Ref : REU2)					18
						0,00 /REU1		Noeud de départ : regard de visite (Ref : REU1)					18
REU3 vers REU1		160	7,50	PVC-U									19
						7,50 /REU1		Noeud d'arrivée : regard de visite (Ref : REU3)					20
						0,00 /REU1		Noeud de départ : regard de visite (Ref : REU1)					20
REU1 vers REU4		200	35,00	PVC-U									21
						0,00 /REU1		Noeud de départ : regard de visite (Ref : REU1)					22
						11,30 /REU1		Photo					22
						35,00 /REU1		Noeud d'arrivée : regard de visite (Ref : REU4)					22
BEU4 vers REU10		160	1,50	PVC-U									23
						1,50 /REU10		Noeud d'arrivée : regard de visite (Ref : BEU4)					24
						0,00 /REU10		Noeud de départ : regard de visite (Ref : REU10)					24
BEU5 vers REU10		160	3,00	PVC-U									25

Synthèse d'inspection télévisé

PAGE: 142/151



Chantier : NAILLOUX

RAPPORT : ITV2022-073EU

Adresse : LE COTEAU DU PASTELIER

Date : 24/11/2022

Réseau : Eaux Usées

Tronçon	Profondeurs (m)	Section (mm)	Longueur (m)	Matériaux	Longueur Tuyau (m)	Dist/Regard (m)	Code	Caractéristiques	Quantifications	Emplacement	Assemb.	Contnu.	Page
						0.00 #REU13		Noeud de départ : regard de visite (Ref : REU13)					36
						14.00 #REU13		BCD A REU13					36
						30.00 #REU13		Photo BDA					36
						34.00 #REU13		Raccordement ouvert par culotte à 2h BCA A A					37
REU14 vers REU15		200	6.00	PVC-U				Noeud d'arrivée : regard de visite (Ref : REU14) BCE A REU14					38
						0.00 #REU14		Noeud de départ : regard de visite (Ref : REU14) BCD A REU14					39
						6.00 #REU14		Noeud d'arrivée : regard de visite (Ref : REU15) Remarque : Arrive en chut dans le Regard REU15 BCE A REU15					39
REU16 vers REU17		200	48.50	PVC-U									40
						48.50 #REU17		Noeud d'arrivée : regard de visite (Ref : REU16) BCE A REU16					42
						23.00 #REU17		Raccordement ouvert par culotte à 2h BCA A A					41
						14.70 #REU17		Photo BDA					41
						0.00 #REU17		Noeud de départ : regard de visite (Ref : REU17) BCD A REU17					41
REU17 vers REU18		200	27.50	PVC-U									43
						27.50 #REU16		Noeud d'arrivée : regard de visite (Ref : REU17) BCE A REU17					44
						13.00 #REU16		Photo BDA					44
						0.00 #REU16		Noeud de départ : regard de visite (Ref : REU18) BCD A REU18					44
BEU6 vers REU18		160	5.50	PVC-U									45
						5.50 #REU18		Noeud d'arrivée : regard de visite (Ref : BEU6) BCE A BEU6					46
						0.00 #REU18		Noeud de départ : regard de visite (Ref : REU16) BCD A REU16					46

Rapport réalisé avec RAP-VIII, logiciel conçu par ROV Développement

Synthèse d'inspection télévisé

Envoyé en préfecture le 06/05/2024

Reçu en préfecture le 06/05/2024

Publié le 06/05/2024

ID : 031-200023596-20240502-BS_20240502_06-DE



Chantier : NAILLOUX

RAPPORT : ITV2022-073EU

Adresse : LE COTEAU DU PASTELIER

Date : 24/11/2022

Réseau : Eaux Usées

Tronçon	Profondeurs (m)	Section (mm)	Longueur (m)	Matériaux	Longueur Tuyau (m)	Dist/Regard (m)	Code	Caractéristiques	Quantifications	Emplacement	Assemb.	Contnu.	Page
						3.00 #REU10		Noeud d'arrivée : regard de visite (Ref : BEU5) BCE A BEU5					26
						0.00 #REU10		Noeud de départ : regard de visite (Ref : REU10) BCD A REU10					26
REU10 vers REU4		200	9.50	PVC-U									27
						0.00 #REU10		Noeud de départ : regard de visite (Ref : REU10) BCD A REU10					28
						6.20 #REU10		Photo BDA					28
						9.50 #REU10		Noeud d'arrivée : regard de visite (Ref : REU4) BCE A REU4					28
REU4 vers REU11		200	26.00	PVC-U									29
						0.00 #REU4		Noeud de départ : regard de visite (Ref : REU4) BCD A REU4					30
						11.30 #REU4		Photo BDA					30
						26.00 #REU4		Noeud d'arrivée : regard de visite (Ref : REU11) BCE A REU11					30
REU11 vers REU12		200	35.50	PVC-U									31
						0.00 #REU11		Noeud de départ : regard de visite (Ref : REU11) BCD A REU11					32
						12.20 #REU11		Photo BDA					32
						35.50 #REU11		Noeud d'arrivée : regard de visite (Ref : REU12) BCE A REU12					32
REU12 vers REU13		200	30.00	PVC-U									33
						0.00 #REU12		Noeud de départ : regard de visite (Ref : REU12) BCD A REU12					34
						23.80 #REU12		Photo BDA					34
						30.00 #REU12		Noeud d'arrivée : regard de visite (Ref : REU13) BCE A REU13					34
REU13 vers REU14		200	34.00	PVC-U									35

Rapport réalisé avec RAP-VIII, logiciel conçu par ROV Développement

Synthèse d'inspection télévisé

PAGE: 144/151



Chantier : NAILLOUX

RAPPORT : ITV2022-073EU

Adresse : LE COTEAU DU PASTELIER

Date : 24/11/2022

Réseau : Eaux Usées

Tronçon	Profondeurs (m)	Section (mm)	Longueur (m)	Matériaux	Longueur Tuyau (m)	Dist/Regard (m)	Code	Caractéristiques	Quantifications	Emplacement	Assemb.	Contnu.	Page
						11.00 #REU25		Inspection interrompue Remarque : Fin de l'inspection la caméra n'avance plus (trop de pente) inspection inverse impossible pas de regard à disposition BDC Z Z					59
						5.70 #REU25		Raccordement ouvert par culotte à 3h BCA A A					59
						2.30 #REU25		Raccordement ouvert par culotte à 9h BCA A A					58
						0.00 #REU25		Noeud de départ : regard de visite (Ref : REU25) BCD A REU25					58
BEU13 vers Collecteur		160	8.00	PVC-U									60
						0.00 #REU13		Noeud de départ : regard de visite (Ref : BEU13) BCD A BEU13					61
						8.00 #REU13		Noeud d'arrivée : regard de visite (Ref : COLLECTEUR) BCE Z COLLECTEUR					61
BEU10 vers REU23		160	5.00	PVC-U									62
						0.00 #BEU10		Noeud de départ : regard de visite (Ref : BEU10) BCD A BEU10					63
						5.00 #BEU10		Noeud d'arrivée : regard de visite (Ref : REU23) BCE A REU23					63
REU23 vers REU24		200	82.00	PVC-U									64
						82.00 #REU24		Noeud d'arrivée : regard de visite (Ref : REU23) BCE A REU23					67
						57.20 #REU24		Raccordement ouvert par culotte à 3h BCA A A					66
						29.90 #REU24		Raccordement ouvert par culotte à 3h BCA A A					66
						4.90 #REU24		Raccordement ouvert par culotte à 3h BCA A A					65
						0.00 #REU24		Noeud de départ : regard de visite (Ref : REU24) BCD A REU24					65
BEU11 vers Collecteur		160	7.00	PVC-U									68
						0.00 #BEU11		Noeud de départ : regard de visite (Ref : BEU11) BCD A BEU11					69

Rapport réalisé avec RAP-VIII, logiciel conçu par ROV Développement

Synthèse d'inspection télévisé

PAGE: 143/151



Chantier : NAILLOUX

RAPPORT : ITV2022-073EU

Adresse : LE COTEAU DU PASTELIER

Date : 24/11/2022

Réseau : Eaux Usées

Tronçon	Profondeurs (m)	Section (mm)	Longueur (m)	Matériaux	Longueur Tuyau (m)	Dist/Regard (m)	Code	Caractéristiques	Quantifications	Emplacement	Assemb.	Contnu.	Page
REU18 vers REU19		200	40.50	PVC-U									47
						0.00 #REU18		Noeud de départ : regard de visite (Ref : REU18) BCD A REU18					48
						17.50 #REU18		Photo BDA					48
						40.50 #REU18		Noeud d'arrivée : regard de visite (Ref : REU19) BCE A REU19					48
REU21 vers REU19		200	69.50	PVC-U									49
						69.50 #REU19		Noeud d'arrivée : regard de visite (Ref : REU21) BCE A REU21					51
						40.00 #REU19		Raccordement ouvert par culotte à 2h BCA A A					51
						7.70 #REU19		Raccordement ouvert par culotte à 2h BCA A A					50
						0.00 #REU19		Noeud de départ : regard de visite (Ref : REU19) BCD A REU19					50
REU19 vers REU20		200	32.50	PVC-U									52
						0.00 #REU19		Noeud de départ : regard de visite (Ref : REU19) BCD A REU19					53
						23.50 #REU19		Raccordement ouvert par culotte à 9h BCA A A					53
						32.50 #REU19		Noeud d'arrivée : regard de visite (Ref : REU20) BCE A REU20					54
REU20 vers REU22		200	20.00	PVC-U									55
						0.00 #REU20		Noeud de départ : regard de visite (Ref : REU20) BCD A REU20					56
						16.70 #REU20		Photo BDA					56
						20.00 #REU20		Noeud d'arrivée : regard de visite (Ref : REU22) BCE A REU22					56
REU22 vers REU25		200	Inconnue	PVC-U									57

Rapport réalisé avec RAP-VIII, logiciel conçu par ROV Développement

Synthèse d'inspection télévisé

PAGE : 146/151



Chantier : NAILLOUX

RAPPORT : ITV2022-073EU

Adresse : LE COTEAU DU PASTELIER

Date : 24/11/2022

Réseau : Eaux Usées

Tronçon	Profondeurs (m)	Section (mm)	Longueur (m)	Matériaux	Longueur Tuyau (m)	Dist/Regard (m)	Code	Caractéristiques	Commentaires / codes (NFEN13508-2)	Quantifications	Emplacement	Assemb.	Contenu	Page
						0.00	#REU27	BCD	A	REU27				80
						7.70	#REU27	BCA	A	A	11h			80
						21.00	#REU27	BCE	A	REU28				81
REU30 vers REU29		200	26.00	PVC-U										82
							REU30							
									Remarque générale Remarque : Pas de profondeur car regard en partie privative					
						26.00	#REU29	BCA	A	A	9h			84
									Remarque : Regard en partie privative					
						15.30	#REU29	BCA	A	A	9h			83
									Photographie Remarque : Photographie de tronçon					
						3.30	#REU29	BCA	A	A	10h			83
						0.00	#REU29	BCD	A	REU29				83
REU29 vers REU28		200	4.50	PVC-U										85
						4.50	#REU25	BCA	A	REU25				86
						0.00	#REU28	BCD	A	REU28				86
REU28 vers REU31		200	36.00	PVC-U										87
						0.00	#REU28	BCD	A	REU28				88
						22.10	#REU28	BCA	A	A	9h			88
						22.80	#REU28	BCA	A	A	3h			89
						23.50	#REU28	BCA	A	A	3h			89

Rapport réalisé avec RAP-VIII, logiciel conçu par ROV Développement

Synthèse d'insp

Envoyé en préfecture le 06/05/2024

Reçu en préfecture le 06/05/2024

Publié le 06/05/2024

ITV2022-073EU

ID : 031-200023596-20240502-BS_20240502_06-DE



Chantier : NAILLOUX

Adresse : LE COTEAU DU PASTELIER

Date : 24/11/2022

Réseau : Eaux Usées

Tronçon	Profondeurs (m)	Section (mm)	Longueur (m)	Matériaux	Longueur Tuyau (m)	Dist/Regard (m)	Code	Caractéristiques	Commentaires / codes (NFEN13508-2)	Quantifications	Emplacement	Assemb.	Contenu	Page
						2.50	#REU11	BBB	Z					69
						7.00	#REU11	BCE	Z	COLLECTEUR				69
REU24 vers REU25		200	69.00	PVC-U										70
						0.00	#REU24	BCD	A	REU24				71
						15.00	#REU24	BCA	A	A	9h			71
						37.90	#REU24	BCA	A	A	9h			72
						69.00	#REU24	BCE	A	REU25				72
BEU12 vers Collecteur		160	8.00	PVC-U										73
						0.00	#REU12	BCD	A	BEU12				74
						8.00	#REU12	BCE	Z	COLLECTEUR				74
REU25 vers REU26		200	6.00	PVC-U										75
						0.00	#REU25	BCD	A	REU25				76
						6.00	#REU25	BCE	A	REU26				76
BEU14 vers REU27		160	8.00	PVC-U										77
							BEU14							
									Remarque générale Remarque : Boîte de branchement en partie privative					
						8.00	#REU27	BCE	A	BEU14				78
						6.20	#REU27	BCC	B					78
						0.00	#REU27	BCD	A	REU27				78
REU27 vers REU28		200	21.00	PVC-U										79

Rapport réalisé avec RAP-VIII, logiciel conçu par ROV Développement

Synthèse d'inspection télévisé

PAGE : 148/151



Chantier : NAILLOUX

RAPPORT : ITV2022-073EU

Adresse : LE COTEAU DU PASTELIER

Date : 24/11/2022

Réseau : Eaux Usées

Tronçon	Profondeurs (m)	Section (mm)	Longueur (m)	Matériaux	Longueur Tuyau (m)	Dist/Regard (m)	Code	Caractéristiques	Commentaires / codes (NFEN13508-2)	Quantifications	Emplacement	Assemb.	Contenu	Page
						20.70	#REU35	BCD	A	REU35				99
						29.70	#REU35	BCA	A	A	3h			99
						39.00	#REU35	BCE	A	REU33				100
BEU16 vers Collecteur		160	4.00	PVC-U										101
						0.00	#REU16	BCD	A	BEU16				102
						4.00	#REU16	BCE	Z	COLLECTEUR				102
REU33 vers REU34		200	31.00	PVC-U										103
						0.00	#REU33	BCD	A	REU33				104
						11.60	#REU33	BCA	A	A	10h			104
						31.00	#REU33	BCE	A	REU34				105
									Remarque : Regard impossible à ouvrir					
							REU34							
									Remarque générale Remarque : Regard impossible à ouvrir					
							DDB							
BEU17 vers Collecteur		160	7.00	PVC-U										106
						0.00	#BEU17	BCD	A	BEU17				107
						6.00	#BEU17	BCC	B					107
						7.00	#BEU17	BCE	Z	COLLECTEUR				107
REU35 vers REU36		200	25.50	PVC-U										108
						0.00	#REU35	BCD	A	REU35				109

Rapport réalisé avec RAP-VIII, logiciel conçu par ROV Développement

Synthèse d'inspection télévisé

PAGE : 147/151



Chantier : NAILLOUX

RAPPORT : ITV2022-073EU

Adresse : LE COTEAU DU PASTELIER

Date : 24/11/2022

Réseau : Eaux Usées

Tronçon	Profondeurs (m)	Section (mm)	Longueur (m)	Matériaux	Longueur Tuyau (m)	Dist/Regard (m)	Code	Caractéristiques	Commentaires / codes (NFEN13508-2)	Quantifications	Emplacement	Assemb.	Contenu	Page
						36.00	#REU28	BCE	A	REU31				90
REU31 vers REU32		200	38.00	PVC-U										91
						0.00	#REU31	BCD	A	REU31				92
						7.15	#REU31	BCA	A	A	1h			92
						11.20	#REU31	BCA	A	A	9h			93
						38.00	#REU31	BCE	A	REU32				93
REU32 vers REU33		200	39.00	PVC-U										94
						0.00	#REU32	BCD	A	REU32				95
						12.70	#REU32	BCA	A	A	10h			95
									Photographie Remarque : Photographie de tronçon					
						39.00	#REU32	BCE	A	REU33				95
BEU15 vers REU35		160	9.50	PVC-U										96
									Remarque générale Remarque : Boîte de branchement en partie privative					
						9.50	#REU35	BCE	A	BEU15				97
						4.50	#REU35	BCA	A	A	9h			97
									Photographie Remarque : Photographie de tronçon					
						0.00	#REU35	BCD	A	REU35				97
REU35 vers REU33		200	39.00	PVC-U										98
						0.00	#REU35	BCD	A	REU35				99

Rapport réalisé avec RAP-VIII, logiciel conçu par ROV Développement

Synthèse d'inspection télévisé

PAGE : 150/151



Chantier : NAILLOUX

RAPPORT : ITV2022-073EU

Adresse : LE COTEAU DU PASTELIER

Date : 24/11/2022

Réseau : Eaux Usées

Tronçon	Profondeurs (m)	Section (mm)	Longueur (m)	Matériaux	Longueur Tronçon (m)	Dist/Regard (m)	Code	Caractéristiques	Quantifications	Emplacement	Assemb.	Contenu	Page
REU39 vers REU40		200	39.50	PVC-U		68.80 /REU38		Raccordement ouvert par culotte à 9h					121
						71.50 /REU38		Nœud d'arrivée : regard de visite (Ref : REU39)					122
						0.00 /REU39		Nœud de départ : regard de visite (Ref : REU39)					123
						25.00 /REU39		Photographie					124
REU40 vers REU41		200	33.50	PVC-U		39.50 /REU39		Nœud d'arrivée : regard de visite (Ref : REU40)					124
						0.00 /REU40		Nœud de départ : regard de visite (Ref : REU40)					126
						17.80 /REU40		Raccordement ouvert par culotte à 2h					126
						23.60 /REU40		Raccordement ouvert par culotte à 2h					127
BEU19 vers REU43		200	Inconnue	PVC-U		33.50 /REU40		Nœud d'arrivée : regard de visite (Ref : REU41)					127
						0.00 /REU41		Nœud de départ : regard de visite (Ref : REU41)					128
						13.50 /REU43		Inspection interrompue					129
						5.60 /REU43		Raccordement ouvert par culotte à 12h					129
REU43 vers REU44		200	25.50	PVC-U		0.00 /REU43		Nœud de départ : regard de visite (Ref : REU43)					129
						0.00 /REU43		Nœud de départ : regard de visite (Ref : REU43)					129
						0.00 /REU43		Nœud de départ : regard de visite (Ref : REU43)					131

Rapport réalisé avec RAP-VIII, logiciel conçu par ROV Développement

Synthèse d'inspection télévisé

PAGE : 149/151



Chantier : NAILLOUX

RAPPORT : ITV2022-073EU

Adresse : LE COTEAU DU PASTELIER

Envoyé en préfecture le 06/05/2024

Reçu en préfecture le 06/05/2024

Publié le 06/05/2024

ID : 031-200023596-20240502-BS_20240502_06-DE



Tronçon	Profondeurs (m)	Section (mm)	Longueur (m)	Matériaux	Longueur Tronçon (m)	Dist/Regard (m)	Code	Caractéristiques	Quantifications	Emplacement	Assemb.	Contenu	Page
REU36 vers REU37		200	30.00	PVC-U		13.50 /REU35		Photographie					109
						16.50 /REU35		Raccordement ouvert par culotte à 9h					109
						25.50 /REU35		Nœud d'arrivée : regard de visite (Ref : REU36)					110
						0.00 /REU36		Nœud de départ : regard de visite (Ref : REU36)					111
BEU18 vers Collecteur		160	7.00	PVC-U		2.60 /REU36		Raccordement ouvert par culotte à 2h					112
						19.20 /REU36		Raccordement ouvert par culotte à 11h					113
						30.00 /REU36		Nœud d'arrivée : regard de visite (Ref : REU37)					113
						0.00 /REU18		Nœud de départ : regard de visite (Ref : BEU18)					114
REU37 vers REU38		200	9.00	PVC-U		7.00 /REU18		Nœud d'arrivée : (Ref : COLLECTEUR)					115
						0.00 /REU37		Nœud de départ : regard de visite (Ref : REU37)					117
						2.80 /REU37		Raccordement ouvert par culotte à 3h					117
REU38 vers REU39		200	71.50	PVC-U		9.00 /REU37		Nœud d'arrivée : regard de visite (Ref : REU38)					118
						0.00 /REU38		Nœud de départ : regard de visite (Ref : REU38)					119
						25.20 /REU38		Raccordement ouvert par culotte à 11h					120
REU39 vers REU40		200	25.50	PVC-U		49.40 /REU38		Raccordement ouvert par culotte à 11h					121
						0.00 /REU39		Nœud de départ : regard de visite (Ref : REU39)					121
						0.00 /REU39		Nœud de départ : regard de visite (Ref : REU39)					121

Rapport réalisé avec RAP-VIII, logiciel conçu par ROV Développement

Synthèse d'inspection télévisé

PAGE : 151/151



Chantier : NAILLOUX

RAPPORT : ITV2022-073EU

Adresse : LE COTEAU DU PASTELIER

Date : 24/11/2022

Réseau : Eaux Usées

Tronçon	Profondeurs (m)	Section (mm)	Longueur (m)	Matériaux	Longueur Tronçon (m)	Dist/Regard (m)	Code	Caractéristiques	Quantifications	Emplacement	Assemb.	Contenu	Page
BEU20 vers REU44		200	Inconnue	PVC-U		14.50 /REU43		Photographie					131
						20.60 /REU43		Raccordement ouvert par culotte à 9h					131
						25.50 /REU43		Nœud d'arrivée : regard de visite (Ref : REU44)					132
						12.00 /REU44		Inspection interrompue					134
REU44 vers REU41		200	15.00	PVC-U		5.00 /REU44		Raccordement ouvert par culotte à 9h					134
						0.00 /REU44		Nœud de départ : regard de visite (Ref : REU44)					134
						0.00 /REU44		Nœud de départ : regard de visite (Ref : REU44)					136
						5.50 /REU44		Photographie					136
REU41 vers REU42		200	11.00	PVC-U		15.00 /REU44		Nœud d'arrivée : regard de visite (Ref : REU41)					136
						0.00 /REU41		Nœud de départ : regard de visite (Ref : REU41)					137
						5.00 /REU41		Photographie					138
REU41 vers REU42		200	11.00	PVC-U		11.00 /REU41		Nœud d'arrivée : regard de visite (Ref : REU42)					138
						0.00 /REU41		Nœud de départ : regard de visite (Ref : REU41)					138
						0.00 /REU41		Nœud de départ : regard de visite (Ref : REU41)					138

Rapport réalisé avec RAP-VIII, logiciel conçu par ROV Développement



DELES Séverine

De: Louis MAZEL <louis.mazel@terresdevie.fr>
Envoyé: vendredi 24 novembre 2023 09:39
À: CANEVESE Christel
Objet: [EXTERNE]:RETROCESSION COTEAUX DU PASTELIER - NAILLOUX

⚠ Attention : Ce courriel provient d'une source externe à RESEAU31. Ne cliquez sur aucun lien et n'ouvrez aucune pièce jointe si vous ne connaissez pas l'expéditeur et tant que vous n'êtes pas certains de l'intégrité des informations.

Bonjour Mr CANEVESE,

Les documents que je vous ai transmis via le lien que vous m'avez envoyé correspondent à :

- Le plan de recollement du réseau mis à jour
- Le Passage caméra effectué suite aux réparations, objet du contentieux
- Reportage photo de la réparation de la casse supplémentaire constatée lors du passage caméra.

En complément à ces documents, je peux vous indiquer deux informations utiles :

- Le 24/10/2008 le DGD a été réglé à l'entreprise avec un montant total des travaux EU s'élevant à 233 463,5 €HT
- Les réparations effectuées en 2022 ont coûté avec les reprises de voirie 51 841,12 €HT

Restant à votre disposition pour tout élément complémentaire et pour fixer une date de visite de l'opération.

Bien à vous,

Louis LAGARDE-MAZEL
Chargé d'opérations junior.
MIDI-HABITAT FONCIER
06 60 98 13 43



Rapport de synthèse n°1

Sur le contrôle et l'intégrité de l'ouvrage d'assainissement collectif des eaux usées de l'opération :
Lotissement « le Coteau du Pastelier » à Nailloux

1. Hydro curage de l'intégralité du réseau d'eaux usées :

Hydro curage réalisé le 24/11/2022

Observations : RAS

2. Contrôle étanchéité sur l'intégralité du réseau d'eaux usées branchements inclus :

Contrôle réalisé le 24/11/2022

Conclusion : ouvrage conforme

3. Inspection télévisée :

Inspection télévisée réalisée le 24/11/2022

Conclusion : RAS

4. Visite de surface :

Visite réalisé 07/2023

Conclusion : RAS

5. Plan de récolement papier et informatique :

Document et fichier communiqué le 16/01/2024

6. Conclusion sur l'ensemble de l'opération :

Réseau d'eaux usées réceptionnable en l'état